


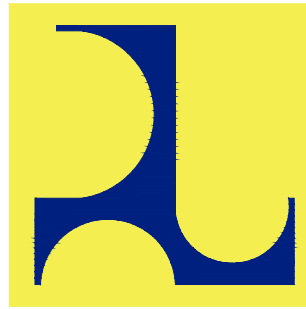

KEMENTERIAN PEKERJAAN UMUM
DIREKTORAT JENDERAL SUMBER DAYA AIR
BALAI WILAYAH SUNGAI SUMATERA VII BENGKULU
SNVT PJSA SUMATERA VII PROVINSI BENGKULU
Jl. Batang Hari No.25, Bengkulu, Telp/Fax. (0736) 341405

AS BUILT DRAWING PEKERJAAN PENINGKATAN TANGGUL KIRI

PAKET PEKERJAAN :
PEMBANGUNAN PENGENDALIAN BANJIR AIR BENGKULU KOTA BENGKULU

NO. KONTRAK : HK0102/Bws7.8/272/2025
TANGGAL : 13 Maret 2025

TAHUN ANGGARAN :
2025

KONSULTAN PENGAWAS :



KONTRAKTOR PELAKSANA:



I . UMUM

DAFTAR ISI

No Indek	Uraian	No Halaman	Total Halaman
	Halaman Muka		
	Lembar Pengesahan		
	Daftar Gambar		
A	UMUM		
	Daftar Isi		
	Peta Lokasi		
	01. Legenda dan Singkatan	1 - 1	02
B	Pekerjaan Jalan		
	02. Lay Out Penanganan	2-1	01
	03.Strip Map Penanganan	3-2	02
	04.Typical Jalan	4-4	04
	05.Detail RC Wall	5-13	13
	06.Barbending RC Wall	6-4	04
	07.Box Culvert	7-7	07
	08.Potongan Memanjang	8-6	06
	09.Potongan Melintang	9 -12	12

DAFTAR ISI

No Indek	Uraian	No Halaman	Total Halaman
[	STRUKTUR JEMBATAN		
	1. Denah dan Tampak Rencana Jembatan	10-31	031
	2. Detail Rencana Bor Pile		
	3.Detail Demeinsi Rencana Pile Cap 1 dan 2		
	4. Detail Demensi Rencana Abutmen 1 - 2		
	5. Detail Demensi Penulangan Wing Wall		
	6.Detail Penulangan Plat Injak		
	7.Detail Penulangan Lantai		
	8.Detail Loning		

	JALAN NEGARA COUNTRY ROAD		BENDUNG/BANGUNAN IRIGASI WEIR/IRRIGATION STRUCTURES		LOBANG MASUK SALURAN TELEPON IN HOLE,CANAL,TELEPHONE		SONDIR SOUNDING		KELAPA/KELAPA SAWIT COCONUT		KUBURAN CINA CHAINESS GRAVE YARD
	JALAN PROPINSI,KABUPATEN DLL PROVINCE ROAD,FOOTING ROAD		PIPA AIR WATER PIPE		LOBANG MASUK TENAGA AIR IN HOLLE.WATER POWER		LOKASI PENGAMBILAN MATERIAL MATERIAL LOCATION		BAMBU BAMBOO		KUBURAN HINDU HINDU GRAVE YARD
	JALAN KERETA API (SKALA BESAR) RAIL WAY ROAD (MAJOR SCALE)		BANGUNAN IRIGASI/PINTU MASUK IRRIGATION STRUCTURES /INLET GATE		POTONGAN TANAH ASLI GROUND ORIGINAL SECTION		SUMBER MATERIAL YANG ADA EXISTING MATERIAL RESOURCES		ALANG - ALANG COARSE GRASS		SELOKAN SAMPING DI PERKERAS (KIRI) SIDE DITCH TO PAVED (LEFT)
	JALAN KERETA API (SKALA KECIL) RAIL WAY ROAD (MINOR SCALE)		GORONG -GORONG BULAT EXISTING PIPE CULVERT PAKAI TEMBOK PENAHAN YANG ADA USE WITH RETAINING WALL		TIANG/ PATOK PILE /PATHOK		SUMBER MATERIAL PASIR DAN KERIKIL GRAVEL ANDS SAND MATERIAL RESOURCES		RUMPUT GRASS		SELOKAN SAMPING DI PERKERAS (KANAN) SIDE DITCH TO PAVED (RIGHT)
	GARIS DASAR PENGUKURAN DENGAN STA. BOTTOM LINE MESUAREMENT WITH STA.		GORONG -GORONG BULAT EXISTING PIPE CULVERT PAKAI TEMBOK PENAHAN YANG DI RENCANAKAN USE WITH RETAINING WALL		TIANG LISTRIK PLN PILE		TITK KONTROL HORISONTAL HORIZONTAL CONTROLL POINT		HUTAN KARET FOREST/ RUBBER		SELOKAN SAMPING DI PERKERAS (KIRI & KANAN) SIDE DITCH TO PAVED (LEFT & RIGHT)
	AS JALAN YANG DI RENCANAKAN DENGAN STA CENTRE LINE NEW DESIGN WITH STA		GORONG -GORONG BULAT EXISTING PIPE CULVERT PAKAI TEMBOK PENAHAN YANG DI RENCANAKAN USE WITH RETAINING WALL		TIANG TELEPON/TELEGRAPH TELEPHONE/TELEGRAPH PILE		TITIK KONTROL VERTIKAL VERTICAL CONTROL POINT		SEMAK BELUKAR UNDER BRUSH		PAGAR PENGAMAN (KIRI) SAFETY FENCE (LEFT)
	GARIS PERMUKAAN YANG DI RENCANAKAN SURFACE LINE TO DESIGN		SALURAN GALIAN EXAVATION CANAL		MENARA /TIANG TRANSMISI TRANSMITION PILE		TITIK KONTROL HORISONTAL DAN VERTIKAL HORIZONTAL & VERTICAL CONTROL POINT		KOPI / COKELAT COFFE/CACAO		PAGAR PENGAMAN (KANAN) SAFETY FENCE (RIGHT)
	PERMUKAAN TANAH ASLI ORIGINAL GROUND LEVEL		GORONG - GORONG PERSEGI (YANG ADA) EXISTING BOX CULVERT		DINDING BATU STONE WALL		PATOK PENGUKURAN NOMOR MEASUREMENT PATHOK NUMBER		TEBU SUGAR CANE		PAGAR PENGAMAN (KIRI & KANAN) SAFETY FENCE (LEFT & RIGHT)
	BATAS NEGARA COUNTRY LIMIT		GORONG - GORONG PERSEGI YANG DI RENCANAKAN BOX CULVERT DESIGN		TANDA DAERAH PENGUASAAN JALAN YANG ADA EXISTING ROAD SIGN PROPERTY		TITK ANALITIS ANALYTIS POINT		JATI TEAK		TEMPAT PEMBERHENTIAN BIS BUS BAYS
	BATAS PROPINSI PROVINCE LIMIT		KOLAM BASAH WEB POOL		DAERAH PENGUASAAN JALAN YANG DI RENCANAKAN DESIGN OF ROAD SIGN PROPERTY		PATOK TETAP PENGUKURAN (BENCH MARK) FIXED PATHOK MEASUREMENT (BENCH MARK)		CEMARA CASUARINA TREE		TEMPAT PEMBERHENTIAN TRUK TRUCK PARKING AREA
	BATAS KABUPATEN KABUPATEN LIMIT		KOLAM KERING DRY POOL		RAMBU LALU LINTAS TRAFFIC SIGN TIPE YANG DI RENCANAKAN TYPE OF DESIGN		PUSAT GAMBAR DRAWING CENTRE		KAPOK KAPOK TREE		
	BATAS KECAMATAN KECAMATAN LIMIT		PERMUKAAN AIR NORMAL/PERTMUKAAN AIR TINGGI HIGH WATER LEVEL/NORMAL WATER LEVEL		JALAN PERKERASAN YANG ADA EXISTING PAVEMENT ROAD		BAHAN PERKERASAN/BAHU JALAN PAVEMENT MATERIAL/SOULDER		TEH ATAU LAIN - LAINNYA TEA OR ETC		
	BATAS ZONE ZONE LIMIT		RENCANA SALURAN CANAL		GARIS TINGGI HIGH LINE		BETON BERTULANG REINFORCES CONCRETE		RAWA SWAMP		
	NOMOR ZONE ZONE NUMBER		PASANGAN BATU LEPAS MASONRY		PATOK KM YANG ADA EXISTING KM PATHOK		BETON MASIF MASIF CONCRETE		TEMPAT PENGAMBILAN TANAH BORROW AREA		
	IBUKOTA NEGARA COUNTRY TOWN		JEMBATAN YANG ADA EXISTING BRIDGE		PATOK KM YANG DI RENCANAKAN DESIGN OF KM PATHOK		BETON DI COR SETEMPAT PLACE IN CAST CONCRETE		BANGUNAN GEDUNG BUILDING ROOM		
	IBUKOTA PROPINSI PROVINCE TOWN										

 KEMENTERIAN PEKERJAAN UMUM DIREKTORAT JENDERAL SUMBER DAYA AIR BALAI WILAYAH SUNGAI SUMATERA VII BENGKULU SNVT P.J.SA SUMATERA VII PROVINSI BENGKULU Jl. Batang Hari No.25, Bengkulu, Telp/Fax : (0736) 341405	Provinsi:		BENGKULU	
	PEKERJAAN:		BWS SUMATERA VII BENGKULU	
	PEMBANUNGAN PENGENDALIAN BANJIR AIR BENGKULU KOTA BENGKULU AS BUILT DRAWING:		Lokasi : Jl. Irian Kecamatan : Sungai Serut, Tanjung Agung. Kab./Kota : Kota Bengkulu	
LEGENDA				
Dibuat Oleh:	Manager Proyek			
 KARYA - JAYA, KSO KARYA JAYA KSO	Drafter	Yusuf Barakka		
Diperiksa dan Disetujui Oleh:	Team Leader	Erwin, ST		No. Gambar :
  	Supervisor Engineer	Antonius Ucik, ST		No. Lembar : 1 - 2
Mengetahui:	Direksi Lapangan	Franky Antonyo, ST		Tahun 2025
				No. Kontrak HK0102/Bws7.8/272/2025

SINGKATAN

A

A	PARAMETER DARI LENGKUNG CLOTHOID
&	DAN
(AC)	PENYEJUK UDARA
AC	ASPHALT CONCRETE
ASTM	THE AMERICAN SOCIETY FOR TESTING AND MATERIALS

B

BC	BOX CULVERT/GORONG – GORONG KOTAK
BH	BORE HOLE
BJ	BANGUNAN TERJUN
BJTD	BAJA TULANGAN DEFORMED
BJTP	BAJA TULANGAN POLOS
BM	TITIK TETAP
BP	TITIK AWAL
BVCS	STATION AWAL LENGKUNG VERTIKAL
BVCE	ELEVASI AWAL LENGKUNG VERTIKAL

C

CL ATAU c	GARIS TENGAH
CC	TITIK PERPOTONGAN DARI LENGKUNG LINGKARAN KE LENGKUNG LINGKARAN
CM ²	SENTIMETER PERSEGI
CM ³	SENTIMETER KUBIK
CP	KONTROL PANEL
CS	TITIK PERPOTONGAN DARI LENGKUNG LINGKARAN KE LENGKUNG SPIRAL
CT	TITIK PERPOTONGAN DARI LENGKUNG LINGKARAN KE GARIS LURUS
CTC	PUSAT KE PUSAT

D

RUMIJA	RUANG MILIK JALAN
DC	BANGUNAN PELENGKAP
DEL	DELINEATOR
DI	PINTU SALURAN MASUK (INLET)
D ATAU ø	DIAMETER TULANGAN / DIAMETER PIPA
DJ	JOINT BOX
DKR	SKEDUL PANEL
DL	DATUM LEVEL
DM	DRAINASE MEDIAN
DO	PINTU SALURAN KELUAR (OUTLET)
DS	DRAINASE SAMPING
DSW	DINDING PASANGAN BATU
DV	DRAINASE VERTIKAL
DW	BETON MORTAR UNTUK SALURAN YANG DIPERKERAS
°, ', ''	DERAJAT, MENIT, DETIK
△	DELTA

E

E	TIMUR
e	SUPERELEVASI
EB/E. BOUND	BATAS TIMUR
EC	UJUNG LENGKUNGAN
ELV/ELEV	ELEVASI (KETINGGIAN)
EP	TITIK AKHIR
EQ	SEIMBANG
EV	BEDA TINGGI ANTARA PVI DAN LENGKUNG VERTIKAL
EXC	PENGGAJIAN
EXP	PERLUASAN
EXT	PERPANJANGAN
EVCS	STATION AKHIR LENGKUNG VERTIKAL
EVCE	ELEVASI AKHIR LENGKUNG VERTIKAL

F

FG	ELEVASI RENCANA
fc'	KUAT TEKAN BETON UMUR 28 HARI DENGAN UJI SILINDER.
fy	TEGANGAN LELEH BAJA

G

GR	GUARDRAIL
GV	KLEP PINTU

H

H ATAU h	TINGGI
HB	KOTAK HYDRANT
HP	HYDRANT PILAR

I

I	KEMIRINGAN
i	GRADIENT/KEMIRINGAN
IC	SIMPANG SUSUN
IP	TITIK PERPOTONGAN DARI ALINYEMEN HORISONTAL

J

JU (MR)	JALAN UTAMA (MAIN ROAD)
JIS	JAPANESE INDUSTRIAL STANDARDS

K

K	KUAT TEKAN BETON UMUR 28 HARI
	UJI KUBUS
Ka	KANAN
Ki	KIRI
Kr	KRAN
K175	MUTU BETON
KG , kg	KILOGRAM
KM	KILOMETER
KM/H ATAU KPH	KILOMETER PER JAM
KSO	KABEL SERAT OPTIK
Kv	KILO VOLT

L

L ATAU l	PANJANG/TOTAL PANJANG LENGKUNG SPIRAL DAN LINGKARAN
LEMB	LEMBAR
LC	PANJANG LENGKUNG LINGKARAN
LIN M	METER PANJANG
LS	PANJANG LENGKUNG SPIRAL
LV	PANJANG LENGKUNG VERTIKAL

M

M ATAU m	METER
M ² ATAU m ²	METER PERSEGI
M ³ ATAU m ³	METER KUBIK
MAB	MUKA AIR BANJIR
MAN	MUKA AIR NORMAL
MAX	MAKSIMUM
MB	BOR MESIN
MCCB	MOULDED CASE CIRCUIT BREAKER
MCB	MOVEABLE CONCRETE BARRIER

MH	BAK KONTROL
MIN	MINIMUM
MM ATAU mm	MILLIMETER
MM ² ATAU mm ²	MILLIMETER PERSEGI
MOV	PERLETAKAN YANG BERGERAK (MOVE)
MPA	MEGA PASCAL (NEWTON/mm2)

N

N	UTARA
N/NO	NOMOR
NYFGbY	JENIS KABEL

O

OP	JEMBATAN PERLINTASAN ATAS
----	---------------------------

P

P	PIPA DRAINASE
PCHS	BALOK BETON MENERUS
PI	TITIK PERPOTONGAN DARI ALINYEMEN HORISOTAL
PL	PLAT
PROY	PROYEK
PVC	PIPA PARALON
PVI	TITIK PERPOTONGAN DARI ALINYEMEN VERTIKAL
(%)	PERSEN

Q

q1,q2	KEMIRINGAN MELINTANG/SUPERELEVASI
-------	-----------------------------------

R

(R)	RUANG
R	JARI—JARI LENGKUNG
RB	BALOK BULAT
RC	BETON BERTULANG
RCP	REINFORCED CONCRETE PIPE
RS	LAMPU DARURAT (BERPUTAR)
RW	DINDING PENAHAN TANAH
ROW	DAMIJA

S

S	SKALA
SC	TITK PERPOTONGAN DARI LENGKUNG SPIRAL KE LENGKUNG LINGKARAN
SII	STANDAR INDUSTRI INDONESIA
So	KEMIRINGAN SALURAN
SQ	PERSEGI
SQM	METER PERSEGI
SS	TITK PERPOTONGAN DARI LENGKUNG SPIRAL KE LENGKUNG SPIRAL
(SS)	SIMPANG SUSUN
ST	TITK PERPOTONGAN DARI LENGKUNG SPIRAL KE GARIS LURUS
(ST)	SEPTICTANK
STA	STASIUN
SUTT	SALURAN UDARA TEGANGAN TINGGI
SUTET	SALURAN UDARA TEGANGAN EKSTRA TINGGI

T

T ATAU t	TEBAL
T	TON
TC	TITIK PERPOTONGAN DARI GARIS LURUS KE LENGKUNG LINGKARAN
TL	PANJANG TALI BUSUR
TS	TITIK PERPOTONGAN DARI GARIS LURUS KE LENGKUNG SPIRAL
TTA	TINGGI TANAH ASLI

U

UP	JEMBATAN PERLINTASAN BAWAH
U WEIGHT	SATUAN BERAT

V

V	KECEPATAN
VA	VOLT AMPERE

W

(W) ATAU w	LEBAR
w	WATT
WB/W. BOUND	BATAS BARAT
WC	LAPIS PERMUKAAN (AUS)
WS	TANDA PERINGATAN

X

x	KOORDINAT TITIK X DALAM METER
---	-------------------------------

Y

y	KOORDINAT TITIK Y DALAM METER
---	-------------------------------



Z

z	ELEVASI DALAM METER
---	---------------------

 KEMENTERIAN PEKERJAAN UMUM DIREKTORAT JENDERAL SUMBER DAYA AIR BALAI WILAYAH SUNGAI SUMATERA VII BENGKULU SNVT P.J.S.A. SUMATERA VII PROVINSI BENGKULU Jl. Batang Hari No.25, Bengkulu, Telp/Fax : (0733) 241400				Provinsi: BENGKULU	
PEKERJAAN: PEMBANGUNAN PENGENDALIAN BANJIR AIR BENGKULU KOTA BENGKULU				BWS SUMATERA VII BENGKULU	
AS BUILT DRAWING:				Lokasi : Jl. Irian	
SINGKATAN				Kecamatan : Sungai Serut, Tanjung Agung.	
Dibuat Oleh:  KERAJAAN JAWA KSO Diperiksa dan Disetujui Oleh:  PT. KAWA		Manager Proyek Ir. Arif Pudji Utomo		Kab./Kota : Kota Bengkulu	
Mengetahui:		Drafter Yusuf Barakka		No. Gambar :	
		Team Leader Erwin, ST		No. Lembar : 1 - 2	
		Supervisor Engineer Antonius Ucik, ST		Tahun	
		Direksi Lapangan Franky Antonyo, ST		No. Kontrak HK0102/Bws7.8/272/2025	

SKALA				
Nts	Yang Direvisi	Oleh	Direnc	Diset


LAY OUT PENANGANAN

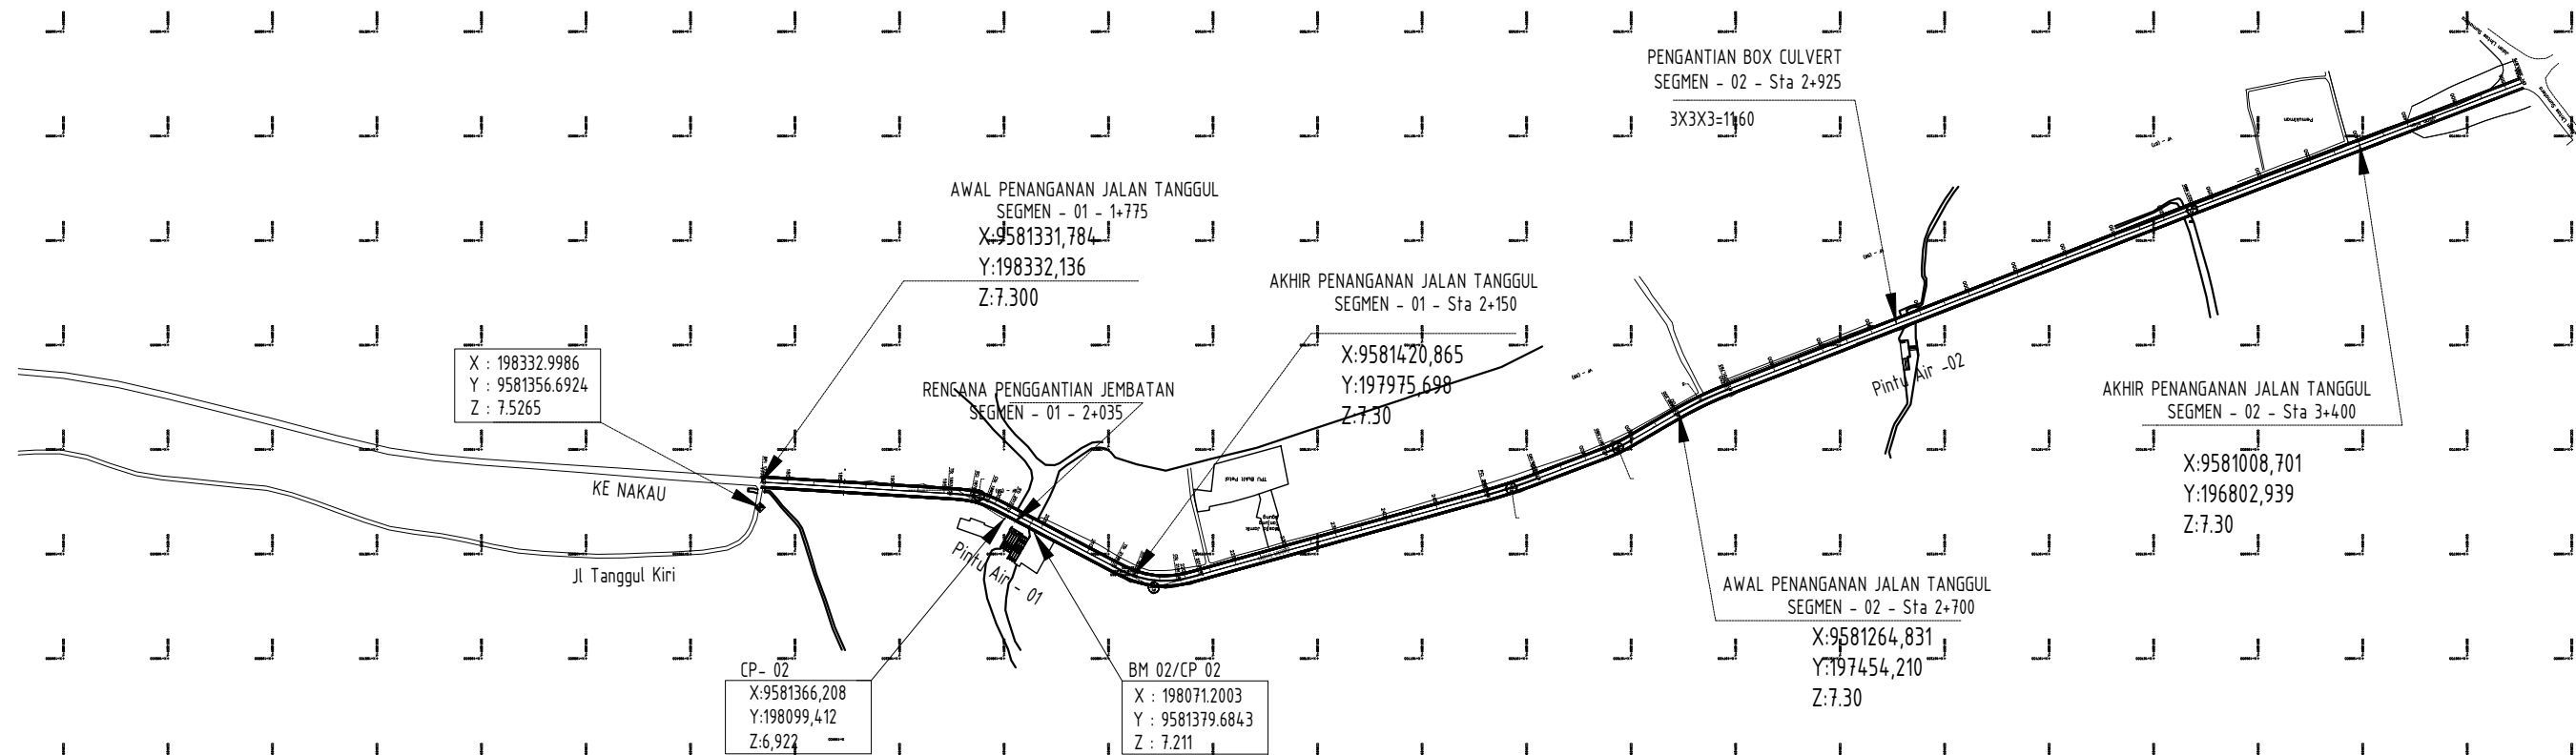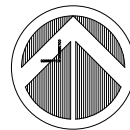



SKALA				
1 : 2000	Yang Direvisi	Oleh	Direnc	Diset

 KEMENTERIAN PEKERJAAN UMUM DIREKTORAT JENDERAL SUMBER DAYA AIR BALAI WILAYAH SUNGAI SUMATERA VII BENGKULU SNVT P.J.S.A. SUMATERA VII PROVINSI BENGKULU Jl. Batang Hari No.25, Bengkulu, Telp/Fax (0738) 34400			Provinsi: BENGKULU	
			BWS SUMATERA VII BENGKULU	
PEKERJAAN: PEMBANGUNAN PENGENDALIAN BANJIR AIR BENGKULU KOTA BENGKULU			Lokasi : Jl. Irian	
AS BUILT DRAWING:			Kecamatan : Sungai Serut, Tanjung Agung	
LAY OUT PENANGANAN JALAN TANGGUL KIRI			Kab./Kota : Kota Bengkulu	
Dibuat Oleh:			Manager Proyek	
Diperiksa dan Disetujui Oleh:			Drafter	
Mengetahui:			Team Leader	
			Supervisor Engineer	
			Direksi Lapangan	
			No. Lembar : 2002	
			Tahun	
			No. Kontrak	
			2025	
			HK0102/Bws7.8/272/2025	

RENCANA PENANGANAN (STRIP MAP)

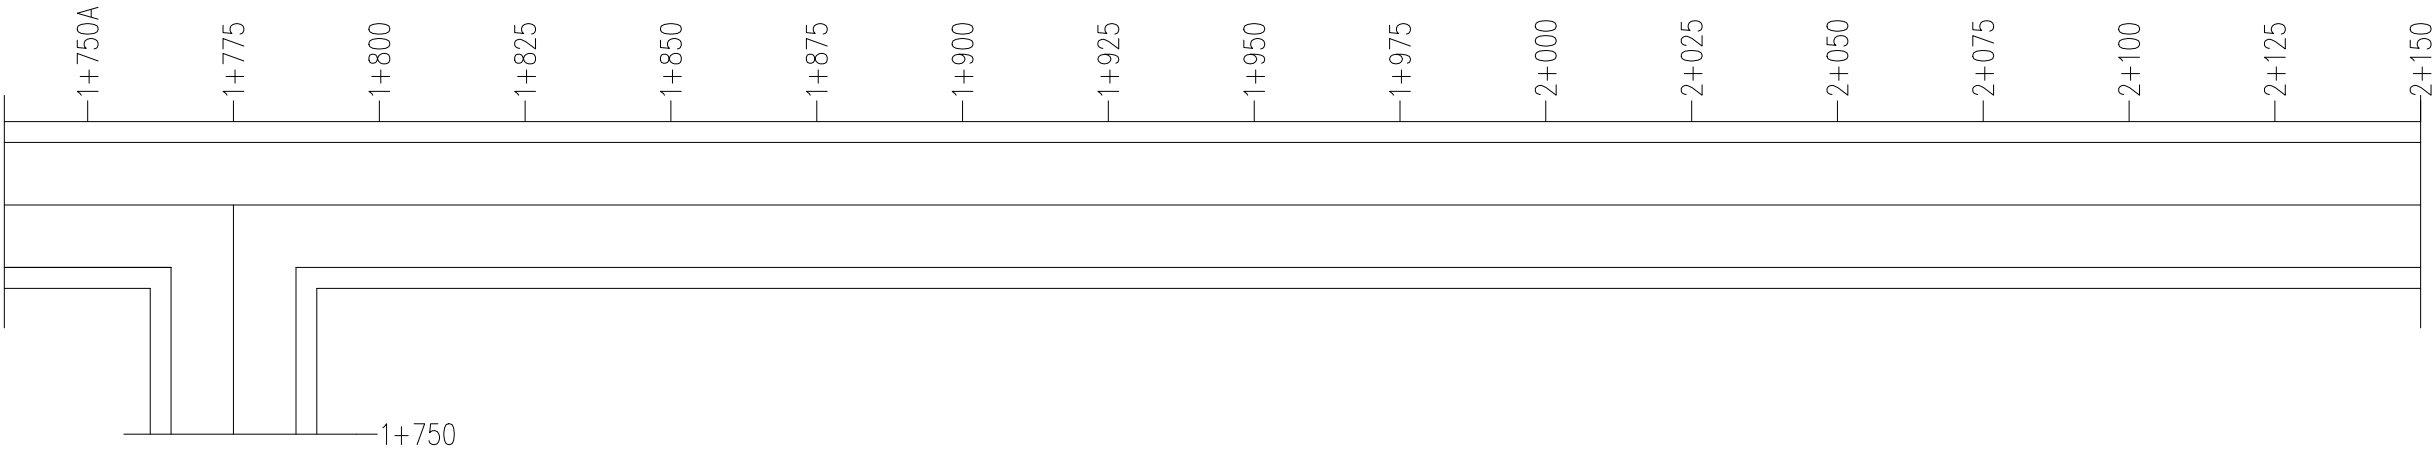


SEGMENT-1

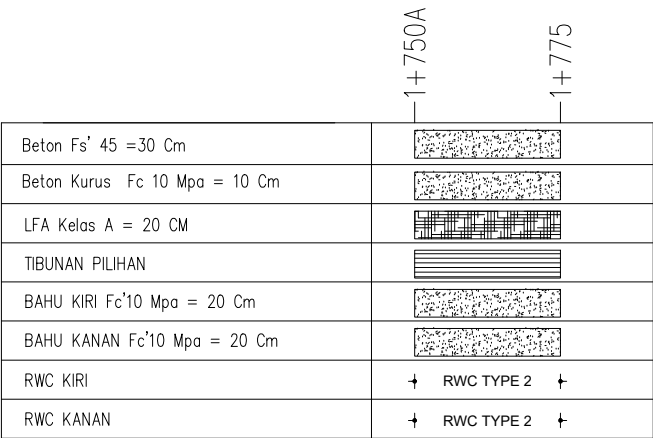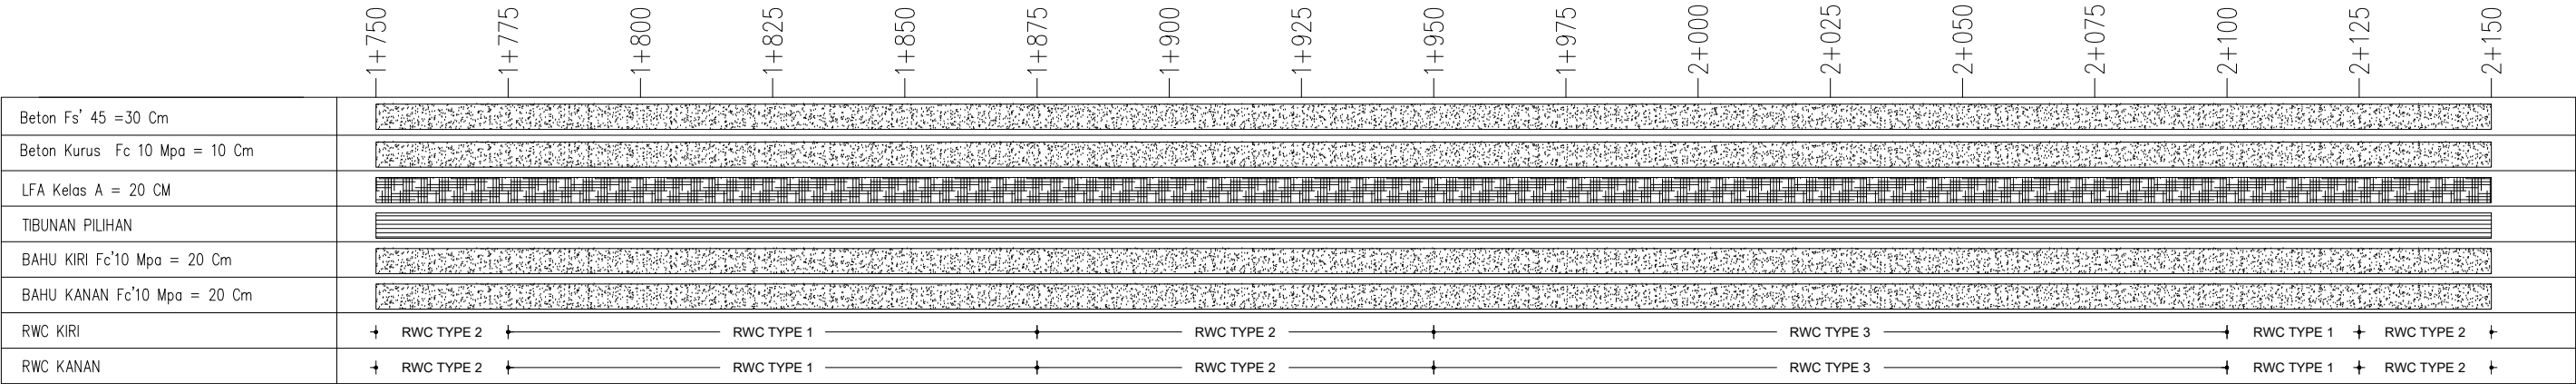


KEMENTERIAN PEKERJAAN UMUM DIREKTORAT JENDERAL SUMBER DAYA AIR BALAI WILAYAH SUNGAI SUMATERA VII BENGKULU SNVT P.JSA. SUMATERA VII PROVINSI BENGKULU Jl. Bawang Putih No.25, Bengkulu, Telp/Fax : (0736) 341405 Provinsi : BENGKULU			
PEKERJAAN :			
PEMBANGUNAN PENGENDALIAN BANJIR AIR BENGKULU KOTA BENGKULU			
AS BUILT DRAWING :			
STRIP MAP			
Dibuat Oleh :			
KARYA - JAYA, KSO Perancang & Konstruksi Manager Proyek Ir. Anif Pudji Utomo			
Drafter			
Yusuf Barakka			
Diperiksa dan Disetujui Oleh :			
AK Perancang & Konstruksi Team Leader Erwin, ST			
Supervisor Engineer			
Antonius Ucik, ST			
Mengetahui :			
Direksi Lapangan Franky Antonyo, ST			
Lokasi : Jl. Irian			
Kecamatan : Sungai Serut, Tanjung Agung.			
Kab./Kota : Kota Bengkulu			
No. Gambar :			
No. Lembar : 3001			
Tahun		No. Kontrak	
2025		HK0102/Bws7.8/272/2025	

SKALA				
Nts	Yang Direvisi	Oleh	Direnc	Diset

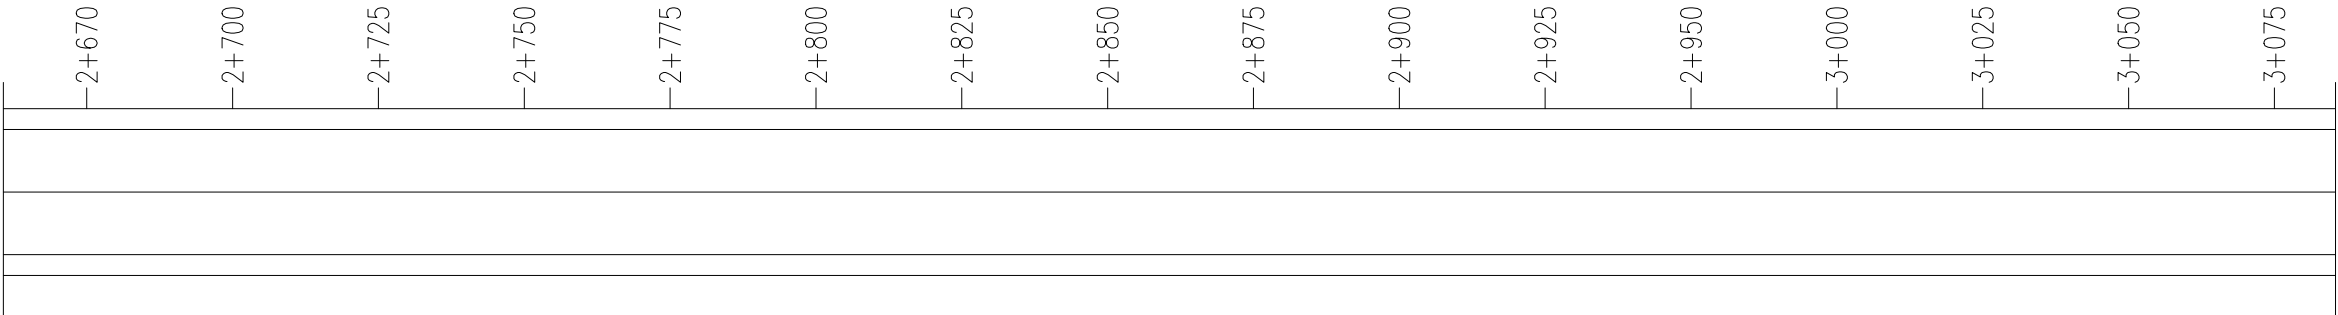


SEGMENT-2A

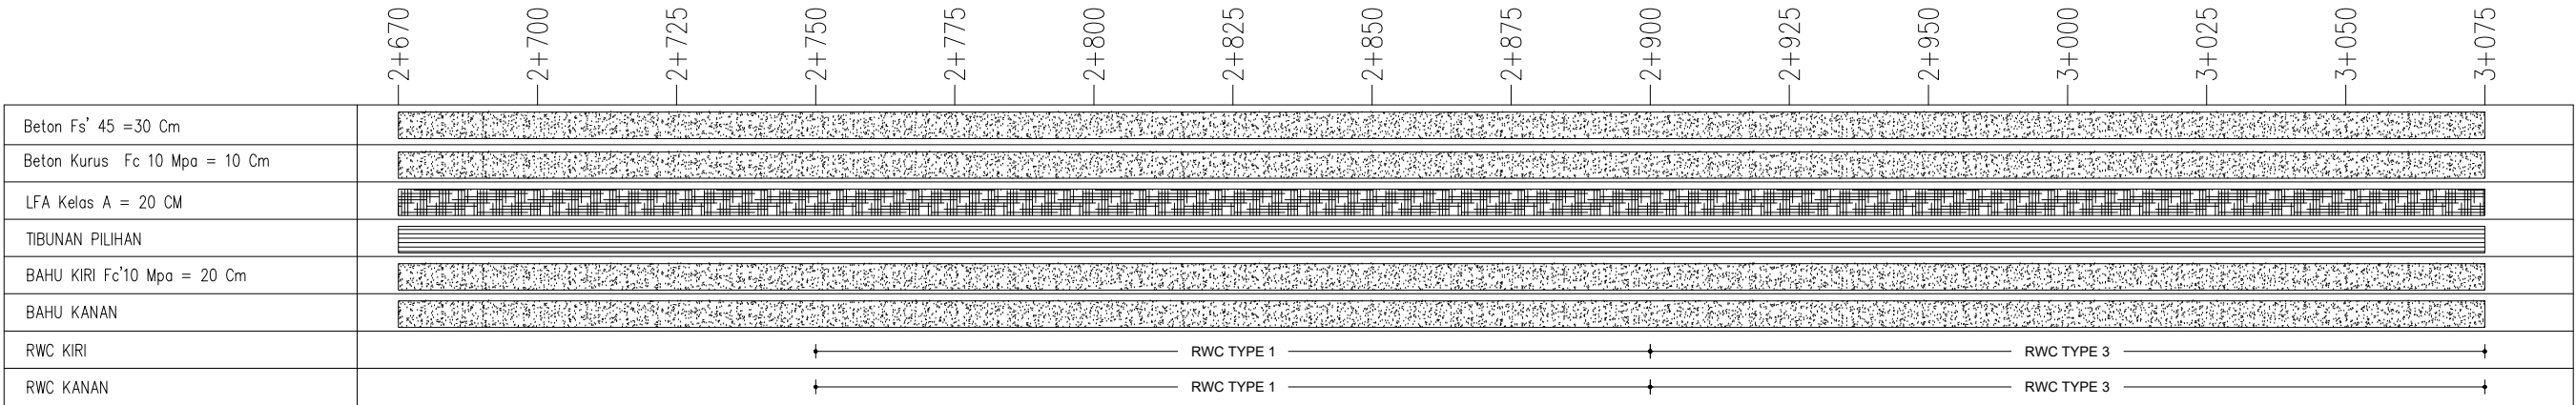



SKALA				
Nts	Yang Direvisi	Oleh	Direnc	Diset

				Provinsi: BENGKULU
PEKERJAAN: PEMBANGUNAN PENGENDALIAN BANJIR AIR BENGKULU KOTA BENGKULU				BWS SUMATERA VII BENGKULU
AS BUILT DRAWING: STRIP MAP				Lokasi : Jl. Irian
Dibuat Oleh: KARYA - JAYA KSO				Kecamatan : Sungai Serut, Tanjung Agung.
Drafter: Yusuf Barakka				Kab./Kota : Kota Bengkulu
Diperiksa dan Disetujui Oleh: Team Leader				No. Gambar :
Supervisor Engineer: Antonius Ucik, ST				No. Lembar : 3002
Mengetahui: Direksi Lapangan				Tahun : 2025
				No. Kontrak : HK0102/Bws7.8/272/2025


TIPIKAL JALAN TANGGUL

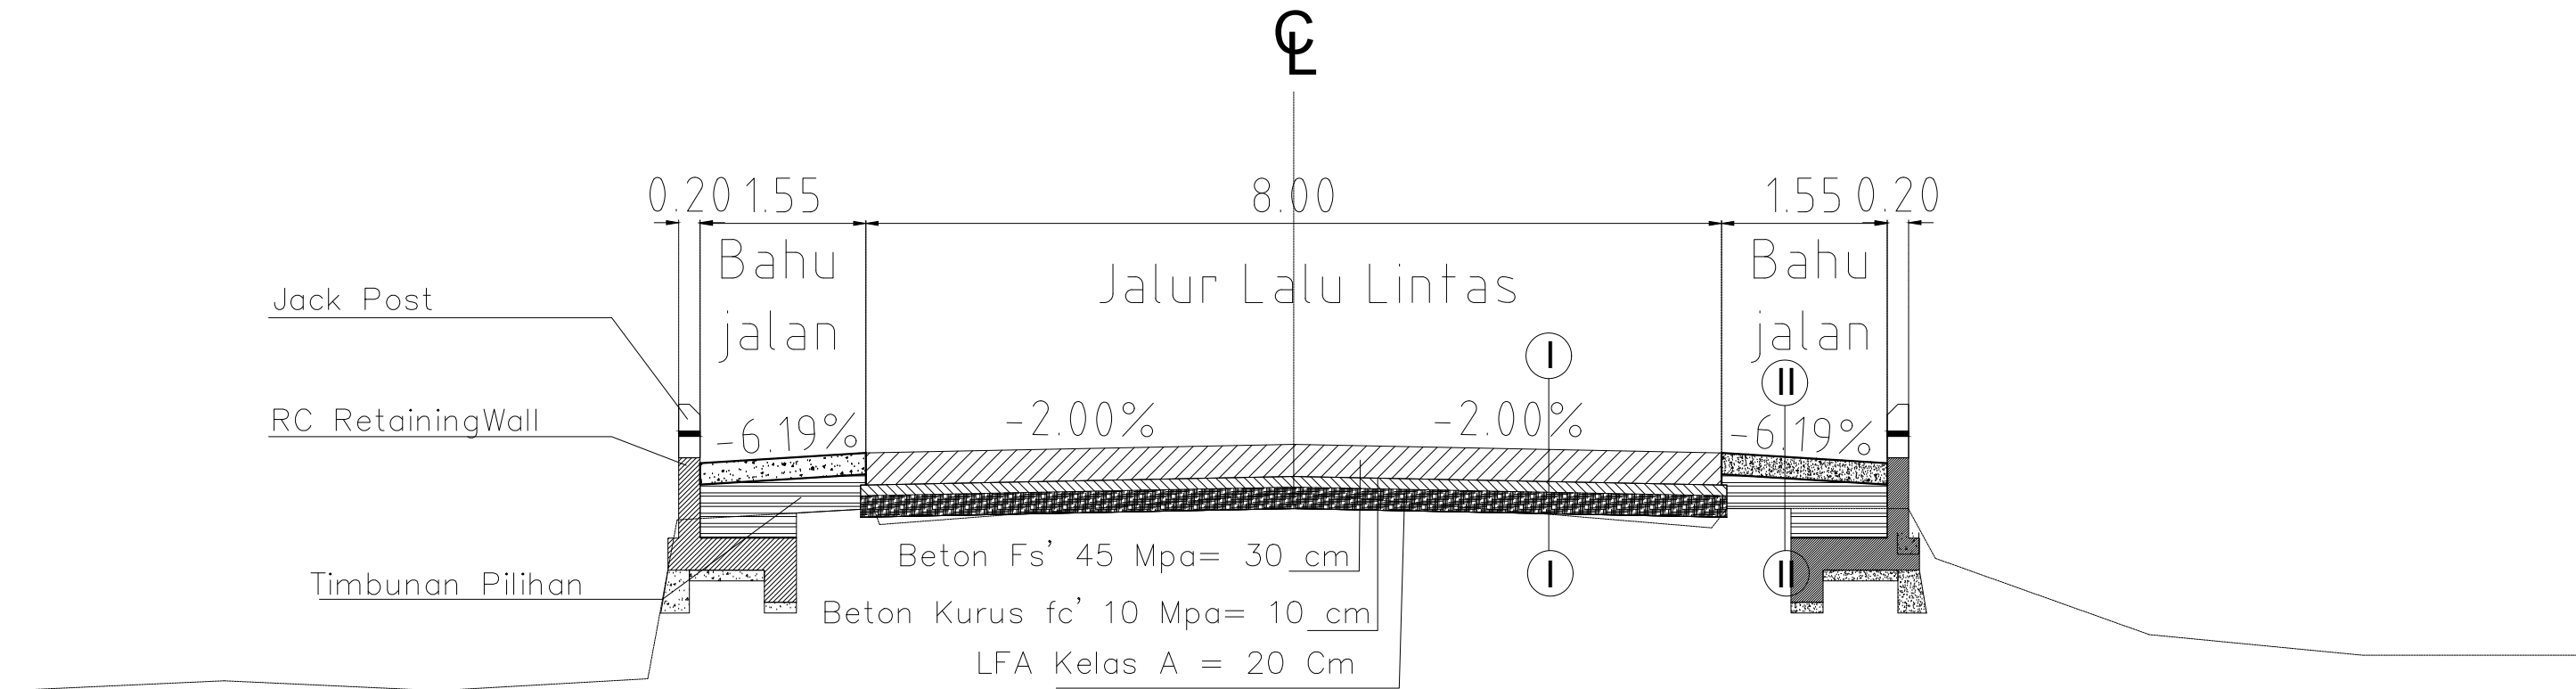

TIPIKAL MELINTANG-01

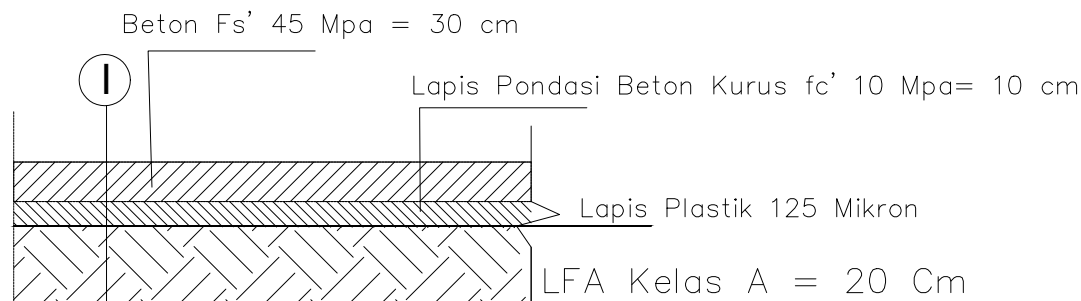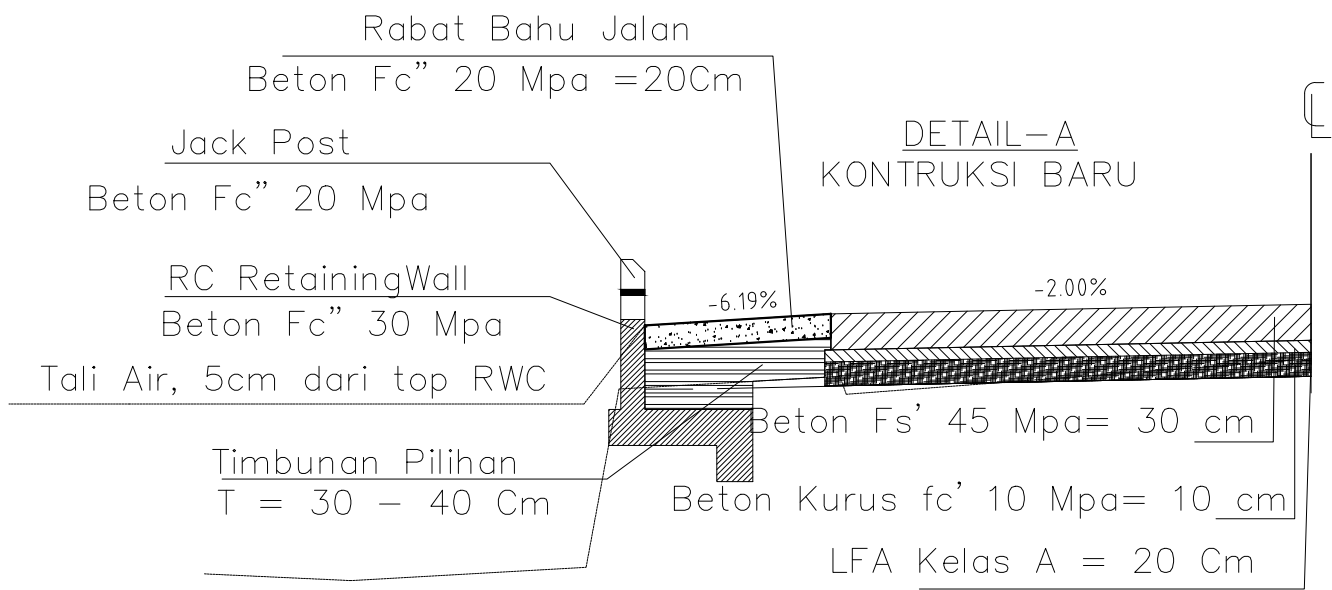


KONTRUKSI JALAN
TIPE - 01

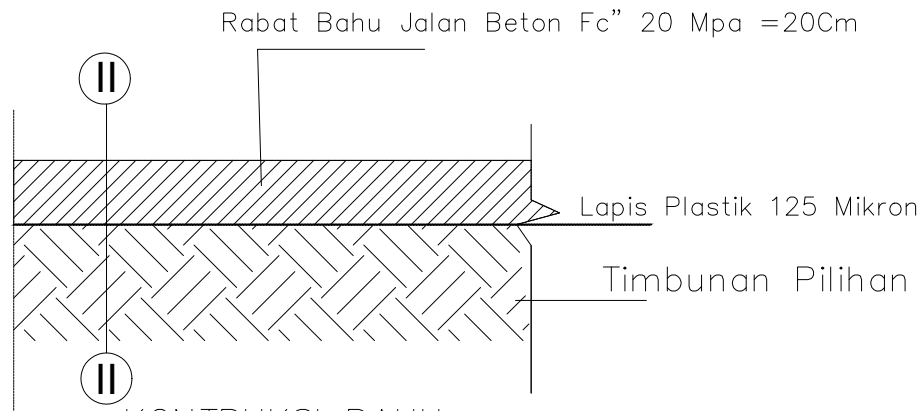




KONTRUKSI BAHU
TIPE - 01

KEMENTERIAN PEKERJAAN UMUM DIREKTORAT JENDERAL SUMBER DAYA AIR BALAI WILAYAH SUNGAI SUMATERA VII BENGKULU SNVT P.JSA SUMATERA VII PROVINSI BENGKULU Jl. Bang Hui No. 25, Bengkulu, Telp/Fax (0733) 241405				Provinsi: BENGKULU	
PEKERJAAN: PEMBANGUNAN PENGENDALIAN BANJIR AIR BENGKULU KOTA BENGKULU				BWS SUMATERA VII BENGKULU	
AS BUILT DRAWING: TIPIKAL MELINTANG TYPE 01				Lokasi : Jl. Irian	
Dibuat Oleh: KURVA - JAYA KSO				Kecamatan : Sungai Serut, Tanjung Agung	
Diperiksa dan Disetujui Oleh: Yusuf Barakka				Kab./Kota : Kota Bengkulu	
Team Leader: Erwin, ST				No. Gambar :	
Supervisor Engineer: Antonius Ucik, ST				No. Lembar : 4002	
Mengetahui: Direksi Lapangan				Tahun : 2025	
Direksi Lapangan: Franky Antonyo, ST				No. Kontrak : HK0102/Bws7.8/272/2025	

SKALA					
1 : 50	Yang Direvisi	Oleh	Direnc	Diset	






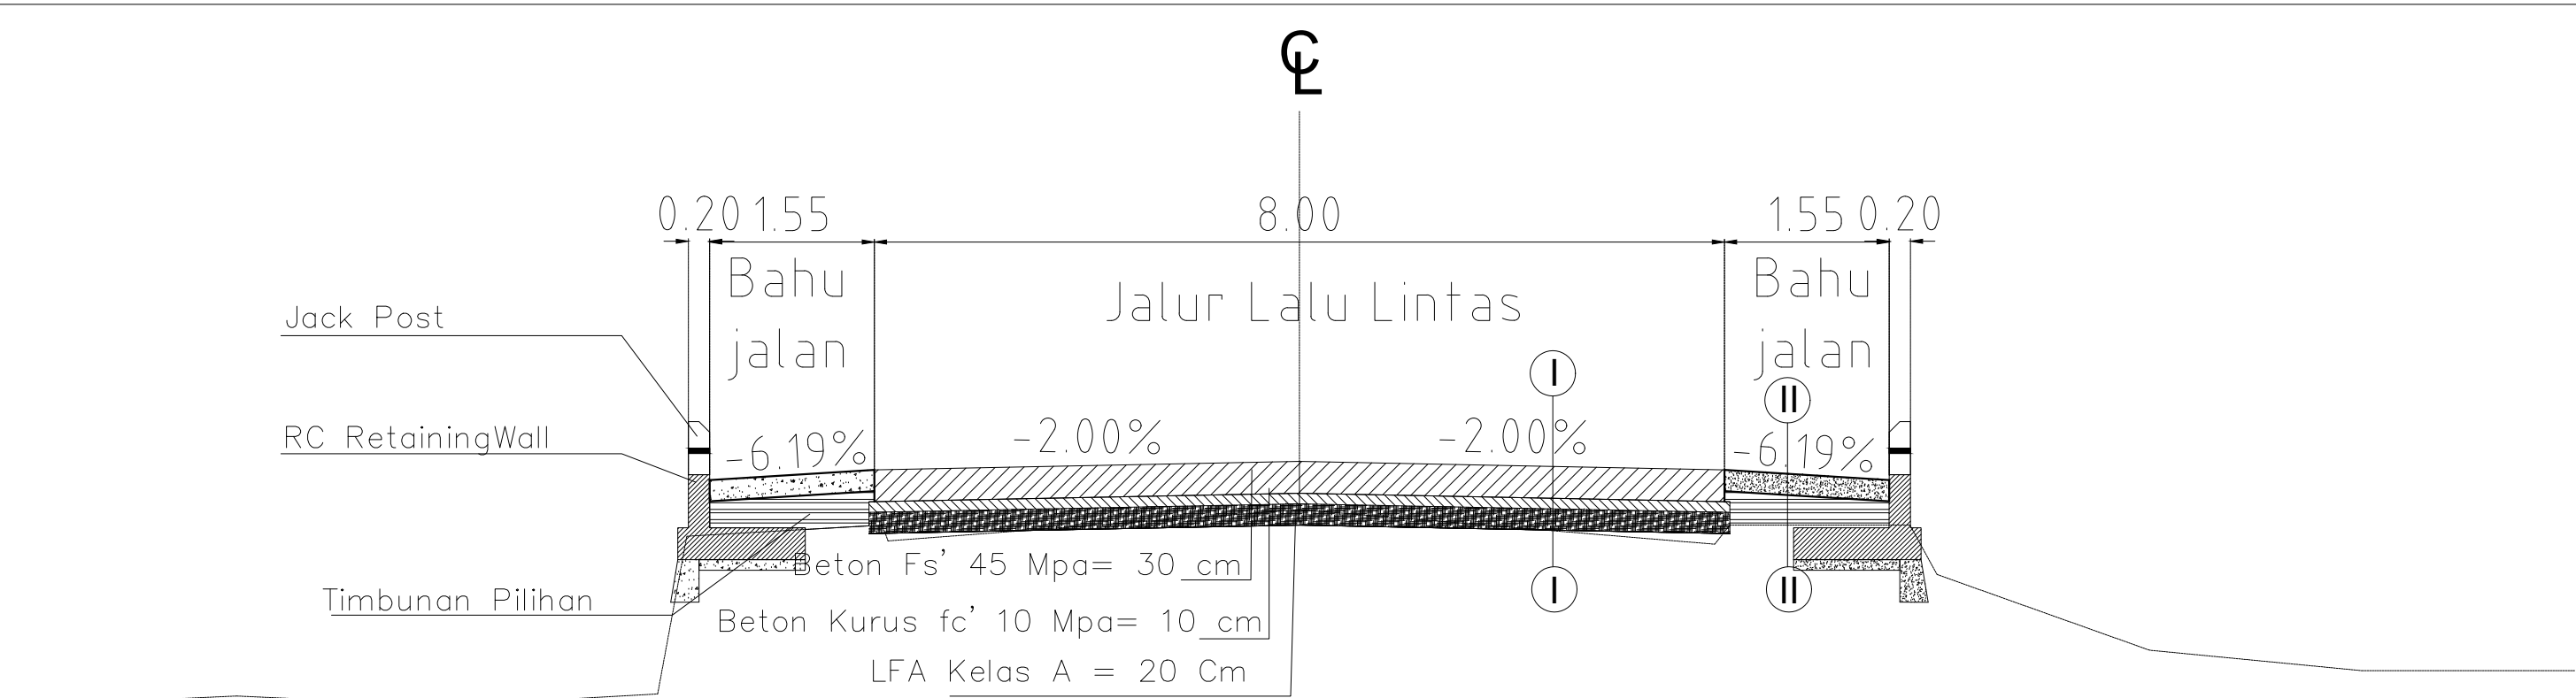


TIPIKAL MELINTANG-02

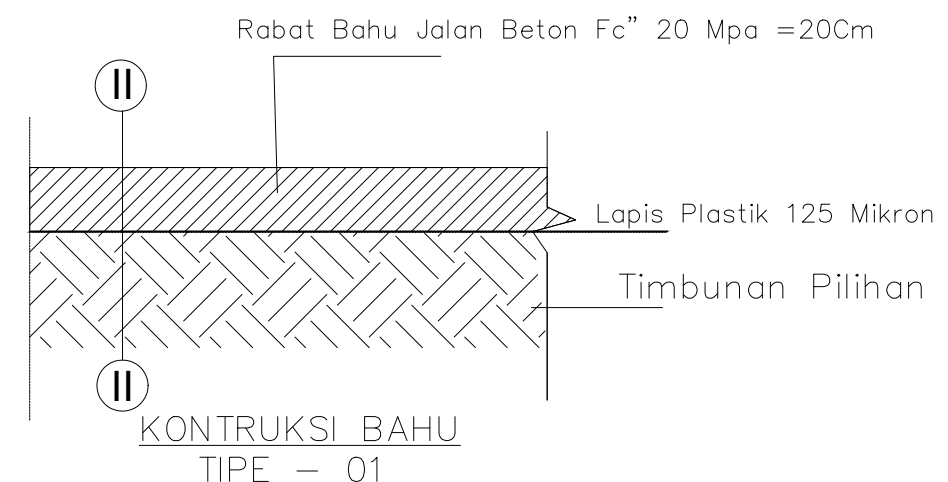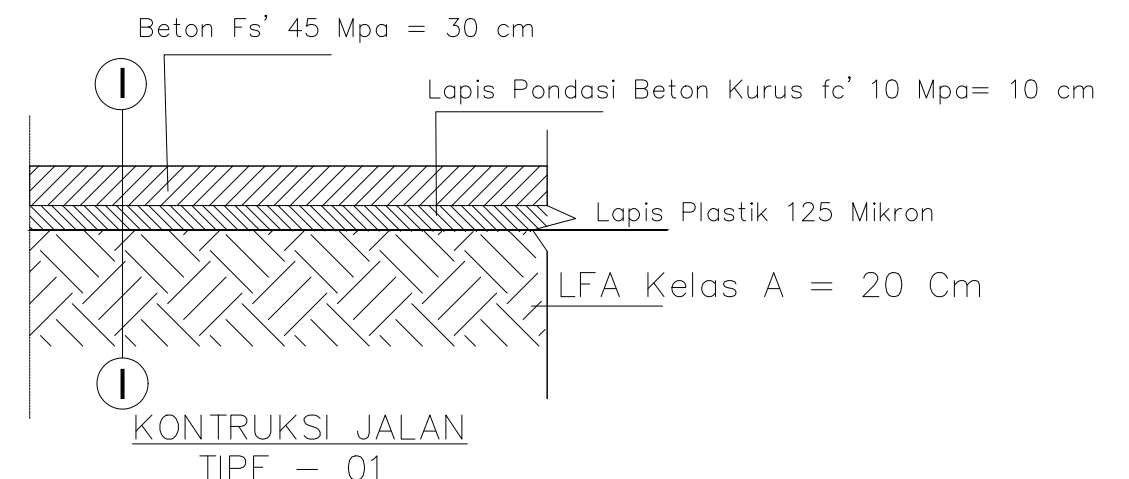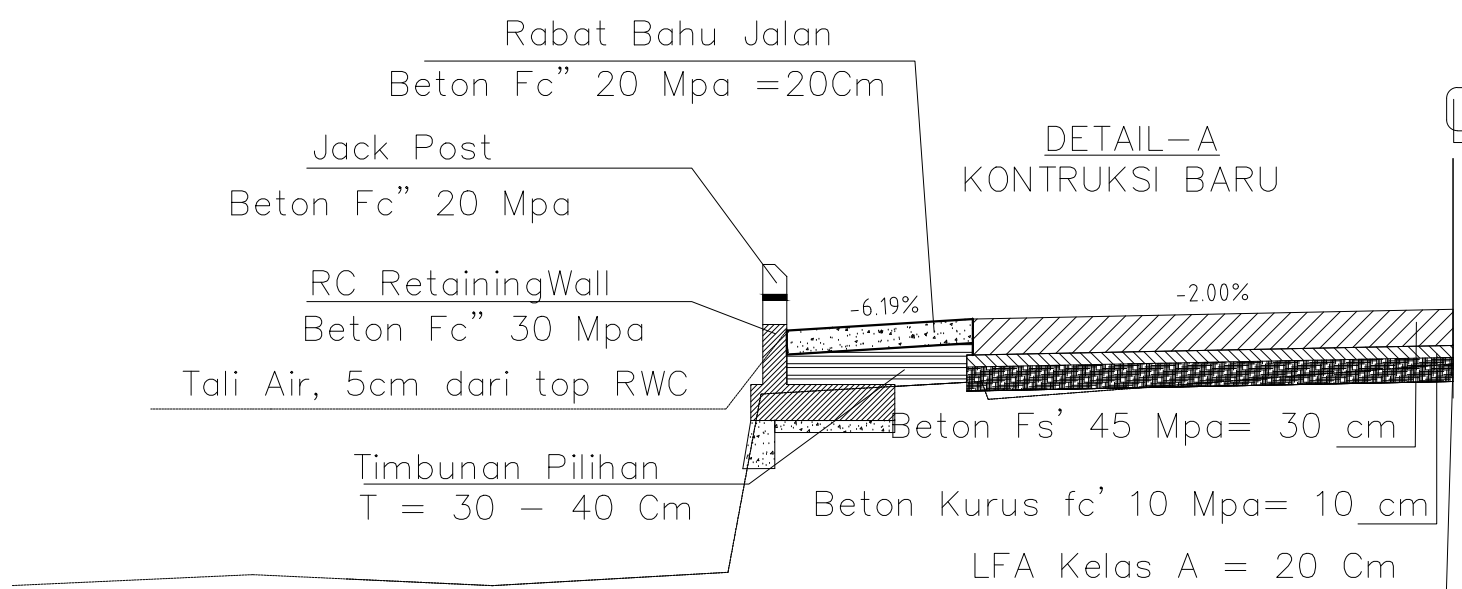

KEMENTERIAN PEKERJAAN UMUM DIREKTORAT JENDERAL SUMBER DAYA AIR BALAI WILAYAH SUNGAI SUMATERA VII BENGKULU SNVT P.JSA SUMATERA VII PROVINSI BENGKULU Jl. Bawang Merah No.25, Bengkulu, Telp/Fax (0733) 241408				Provinsi: BENGKULU	
PEKERJAAN: PEMBANGUNAN PENGENDALIAN BANJIR AIR BENGKULU KOTA BENGKULU				BWS SUMATERA VII BENGKULU	
AS BUILT DRAWING: TIPIKAL MELINTANG TYPE 02				Lokasi : Jl. Irian	
Dibuat Oleh: KARYA - JAYA KSO				Kecamatan : Sungai Serut, Tanjung Agung	
Diperiksa dan Disetujui Oleh: Yusuf Barakka				Kab./Kota : Kota Bengkulu	
Team Leader: Erwin, ST				No. Gambar :	
Supervisor Engineer: Antonius Uck, ST				No. Lembar : 4002	
Mengetahui: Direksi Lapangan				Tahun : 2025	
Direksi Lapangan: Franky Antonyo, ST				No. Kontrak : HK0102/Bws7.8/272/2025	

SKALA					
1 : 50	Yang Direvisi	Oleh	Direnc	Diset	

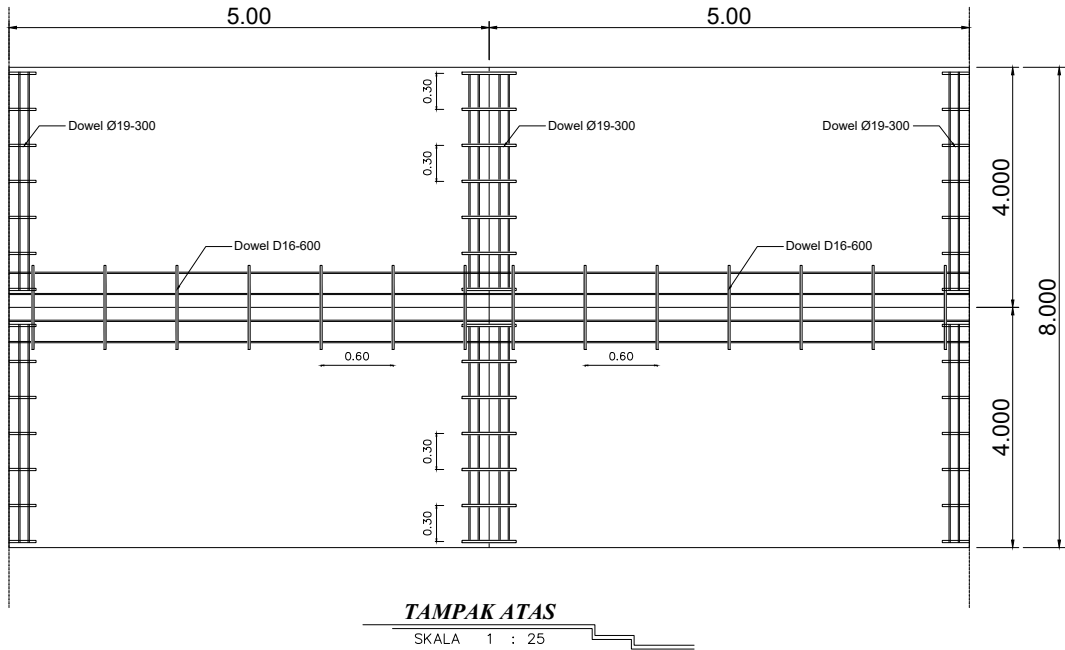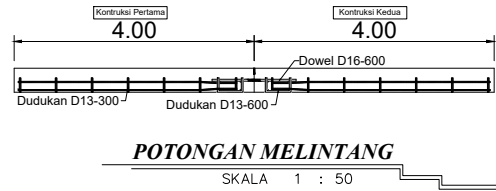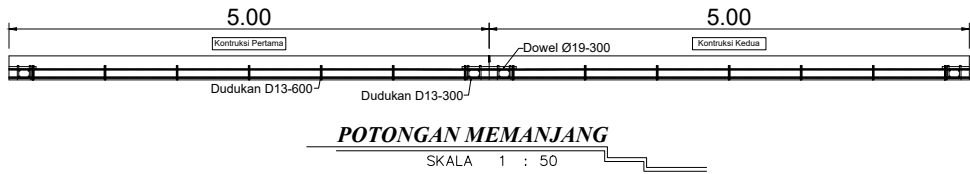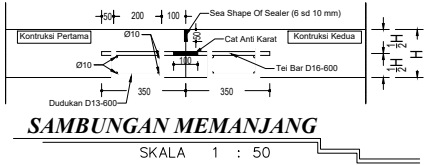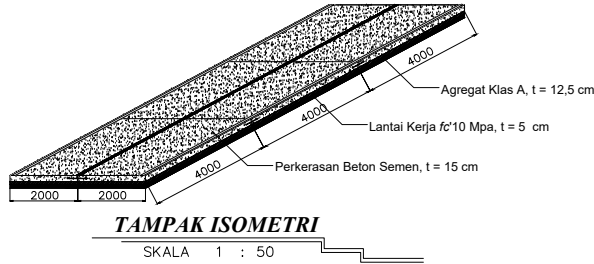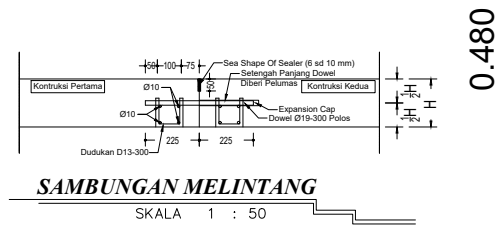


 KEMENTERIAN PEKERJAAN UMUM DIREKTORAT JENDERAL SUMBER DAYA AIR BALAI WILAYAH SUNGAI SUMATERA VII BENGKULU SNVT P.J.S.A. SUMATERA VII PROVINSI BENGKULU Jl. Batang Neri No.25, Bengkulu, Telp/Fax : (0736) 34400				Provinsi : BENGKULU	
PEKERJAAN : PEMBANGUNAN PENGENDALIAN BANJIR AIR BENGKULU KOTA BENGKULU				BWS SUMATERA VII BENGKULU	
AS BUILT DRAWING :				Lokasi : Jl. Irian	
TIPIKAL DOWEL DAN TEI BAR				Kecamatan : Sungai Serut, Tanjung Agung.	
Dibuat Oleh :  Manager Proyek : Ir. Arif Pudji Utomo				Kab./Kota : Kota Bengkulu	
Drafter : Yusuf Barakka				No. Gambar :	
Diperiksa dan Disetujui Oleh : Team Leader : Erwin, ST				No. Lembar : 4004	
Supervisor Engineer : Antonius Ucik, ST				Tahun	No. Kontrak
Mengetahui : Direksi Lapangan : Franky Antonio, ST				2025	HK0102/Bws7.8/272/2025


SKALA				
1 : 25	Yang Direvisi	Oleh	Direnc	Diset

SEGMENT - 01





RC RetainingWall
TYPE - 01

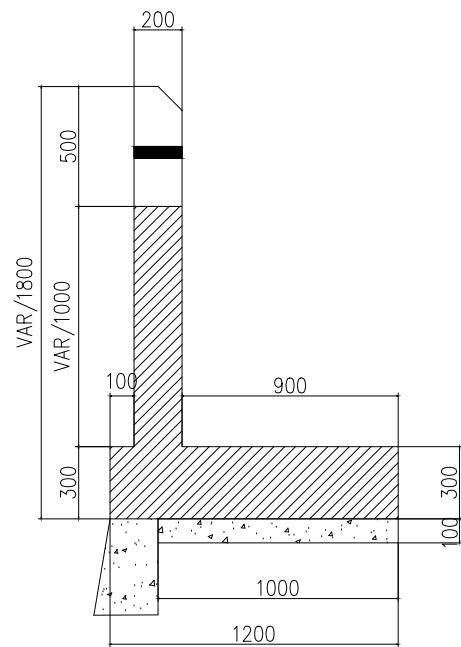

RC RetainingWall
TYPE - 02

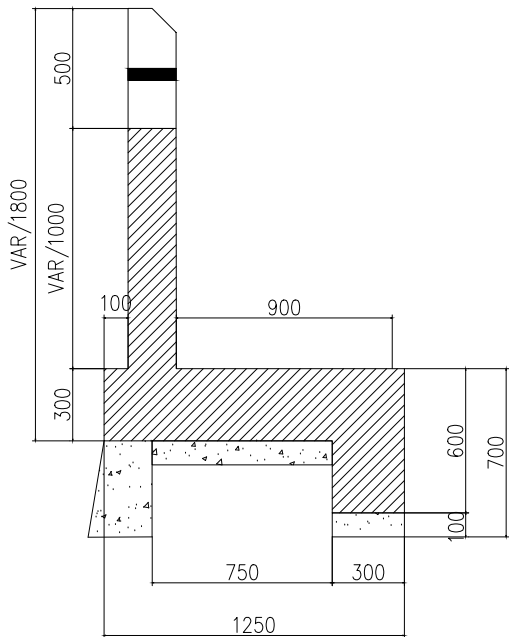


RC RetainingWall
TYPE - 03

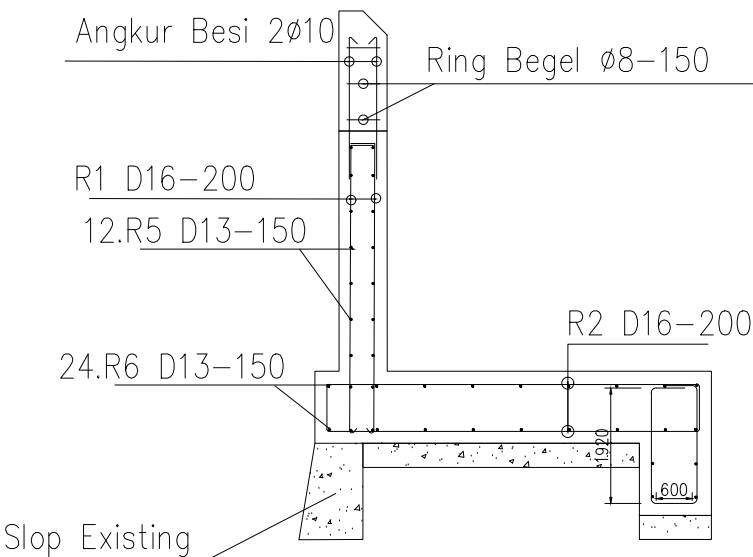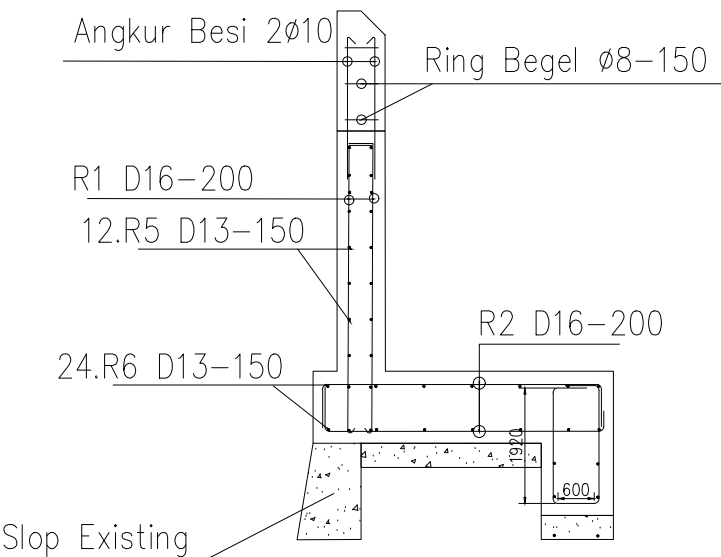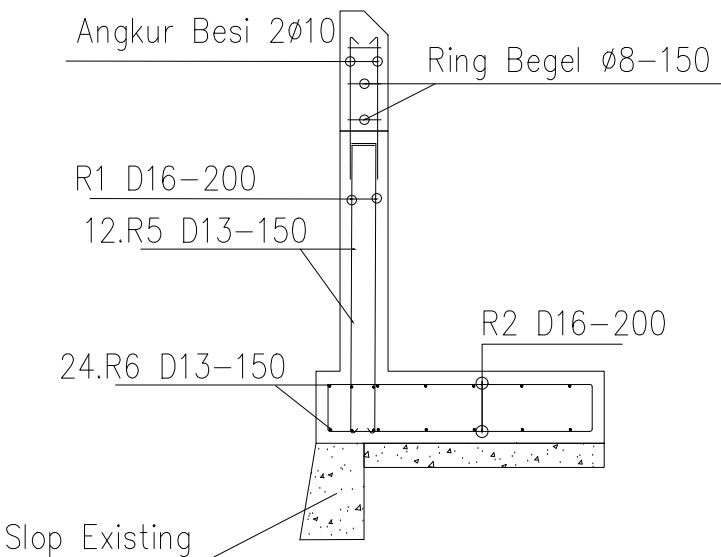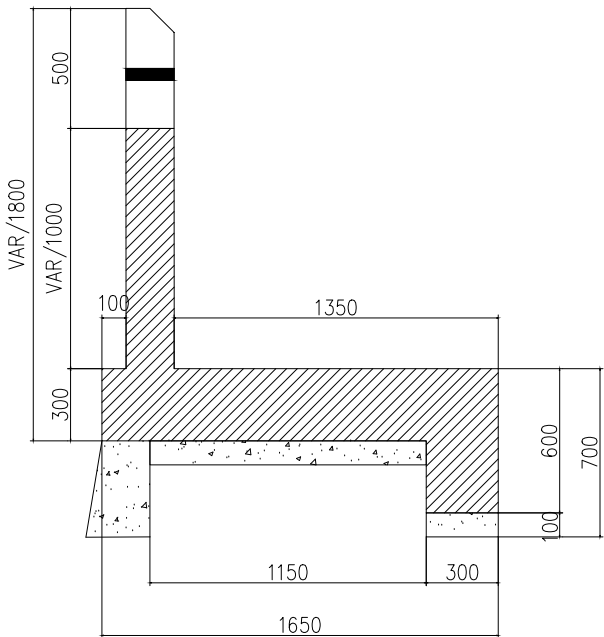


SKALA				
1 : 25	Yang Direvisi	Oleh	Direnc	Diset

KEMENTERIAN PEKERJAAN UMUM DIREKTORAT JENDERAL SUMBER DAYA AIR BALAI WILAYAH SUNGAI SUMATERA VII BENGKULU SNVT P.JSA SUMATERA VII PROVINSI BENGKULU Jl. Batang Hari No.25, Bengkulu, Telp/Fax : (0736) 241405				Provinsi: BENGKULU	
PEKERJAAN: PEMBANGUNAN PENGENDALIAN BANJIR AIR BENGKULU KOTA BENGKULU				BWS SUMATERA VII BENGKULU	
AS BUILT DRAWING:				Lokasi : Jl. Irian	
DETAIL TULANGAN RC Retaining Wall				Kecamatan : Sungai Serut, Tanjung Agung	
Dibuat Oleh:				Kab./Kota : Kota Bengkulu	
Diperiksa dan Disetujui Oleh:				No. Gambar :	
Mengetahui:				No. Lembar : 5101	
				Tahun	
				No. Kontrak	
				2025	
				HK0102/Bws7.8/272/2025	


Manager Proyek	Ir. Anif Pudji Utomo		
Drafter	Yusuf Barakka		
Team Leader	Erwin, ST		
Supervisor Engineer	Antonius Uck, ST		
Direksi Lapangan	Franky Antonyo, ST		

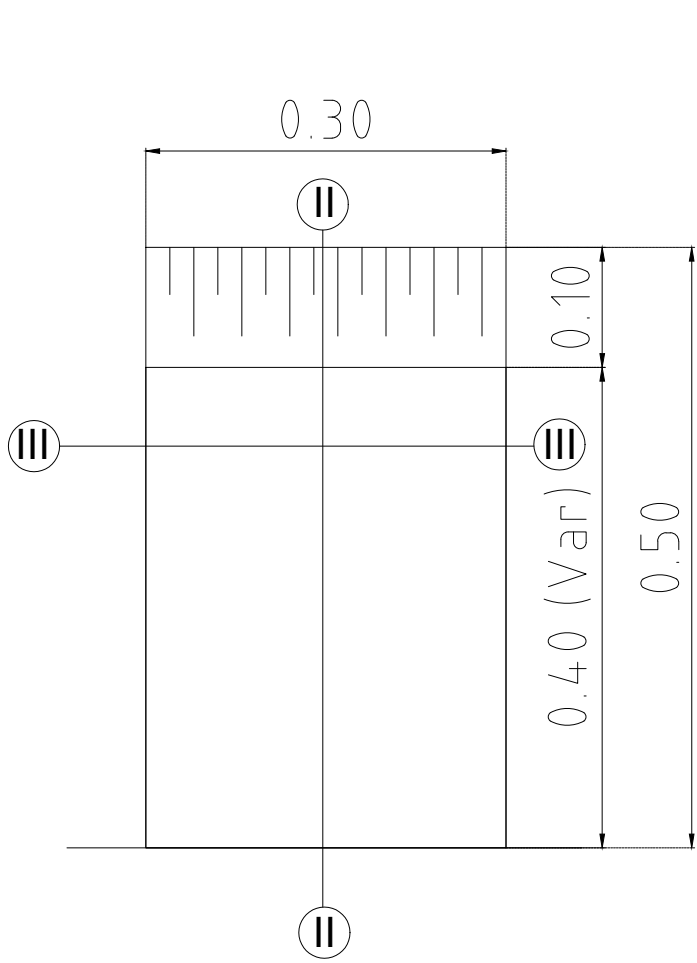

TAMPAK DEPAN

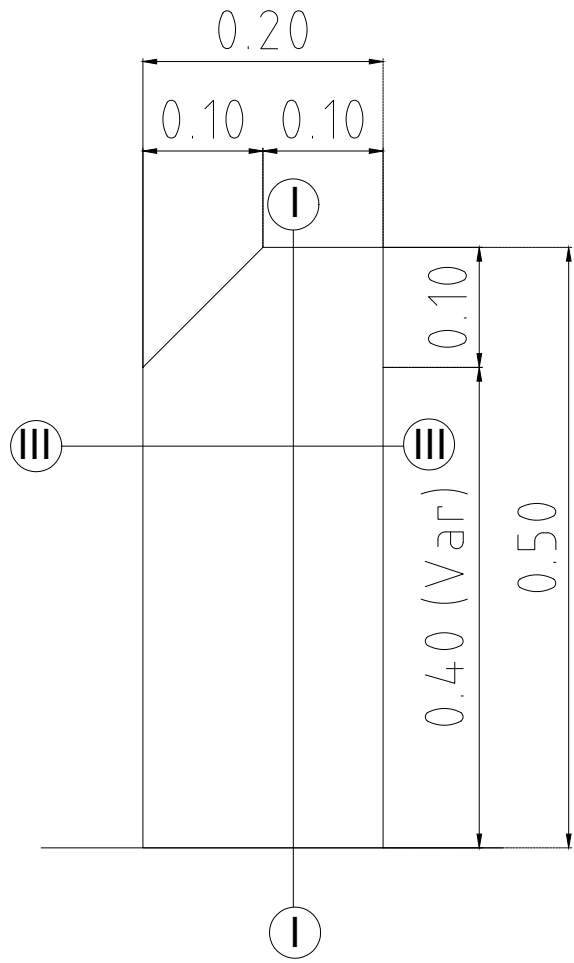

TAMPAK SAMPING

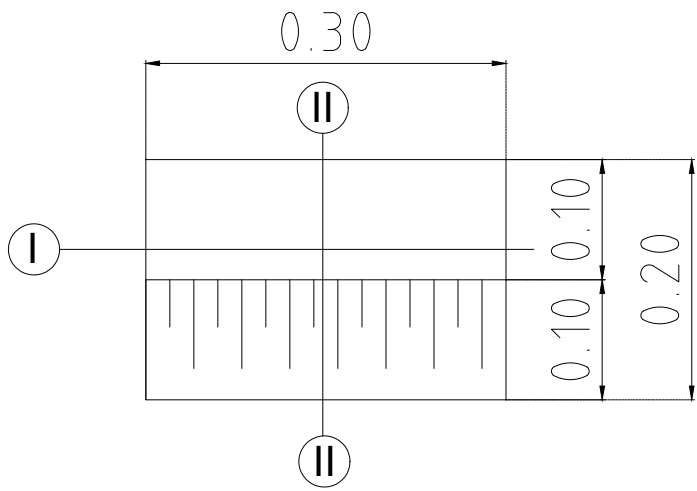

TAMPAK ATAS

SKALA					
	Yang Direvisi	Oleh	Direnc	Diset	

KEMENTERIAN PEKERJAAN UMUM DIREKTORAT JENDERAL SUMBER DAYA AIR BALAI WILAYAH SUNGAI SUMATERA VII BENGKULU SNVT P.JSA SUMATERA VII PROVINSI BENGKULU Jl. Batang Hari No.25, Bengkulu, Telp/Fax : (0736) 241495				Provinsi: BENGKULU	
PEKERJAAN: PEMBANGUNAN PENGENDALIAN BANJIR AIR BENGKULU KOTA BENGKULU				BWS SUMATERA VII BENGKULU	
AS BUILT DRAWING: PEKERJAAN JACK POST				Lokasi : Jl. Irian	
Dibuat Oleh: KARYA - JAYA KSO				Kecamatan : Sungai Serut, Tanjung Agung	
				No. Lembar : 5201	
				Tahun	No. Kontrak
				2025	HK0102/Bws7.8/272/2025

Manager Proyek	Ir. Arif Pudji Utomo	
Drafter	Yusuf Barakka	
Team Leader	Erwin, ST	
Supervisor Engineer	Antonius Uck, ST	
Direksi Lapangan	Franky Antonyo, ST	




SKALA					Dibuat Oleh:	Manager Proyek	Ir. Arif Pudji Utomo	Kecamatan : Sungai Serut, Tanjung Agung.	
					Diperiksa dan Disetujui Oleh:	Team Leader	Erwin, ST	No. Gambar :	
					Mengetahui:	Direksi Lapangan	Franky Antonyo, ST	Tahun	No. Kontrak
								2025	HK0102/Bws7.8/272/2025



SKALA						Dibuat Oleh:	Manager Proyek	Ir. Arif Pudji Utomo	Kecamatan : Sungai Serut, ranjang agung.	
						Diperiksa dan Disetujui Oleh:	Team Leader	Erwin, ST	No. Gambar :	
	Yang Direvisi		Oleh	Direnc	Diset	Mengetahui:	Direksi Lapangan	Franky Antonyo, ST	Tahun	No. Kontrak
									2025	HK0102/Bws7.8/272/2025

POTONGAN MEMANJANG
(LONG SECTION)

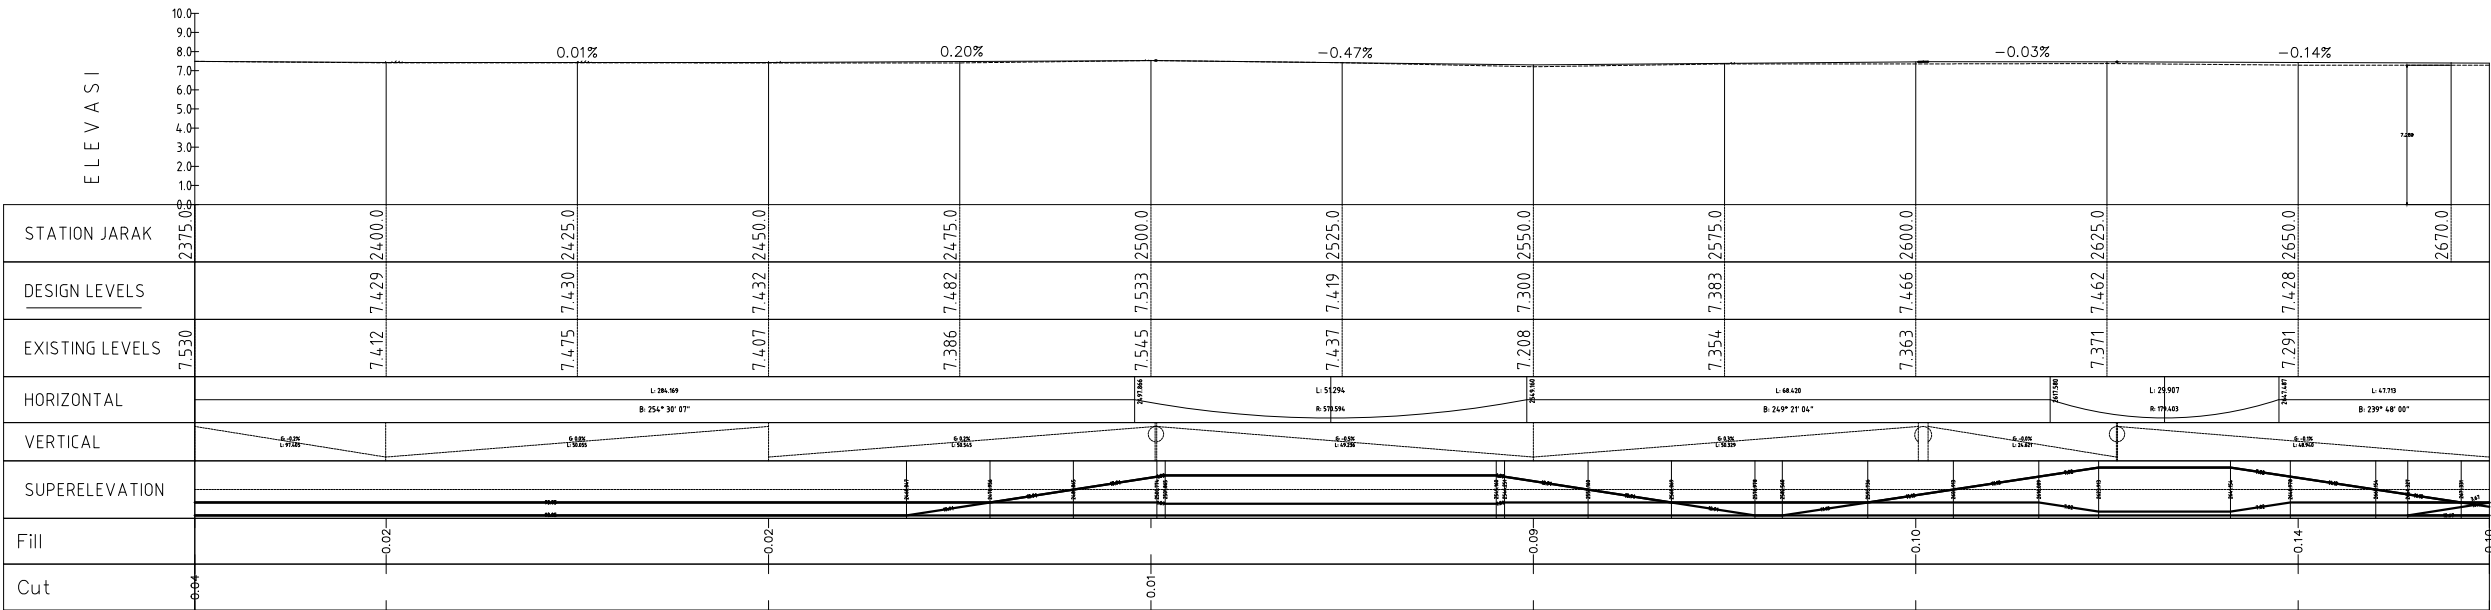

MATCH LINE - 2
AT STATION - 2+375.00
PREVIOUS SHEET NUMBER - 2

MATCH LINE - 2
AT STATION - 2+375.00
NEXT SHEET NUMBER: 3

PI DATA		UNIT
STATION	2+523.53	
NORTH	9581337.224	M
EAST	197614.635	M
DIRECTION	S74° 30' 07"W	
DELTA	5.1507	
R	570,594	M
V	50.0 km/h	km/m
Tc	51.294	M
Es	0.577	M
Lc	51.294	M
e	-4.0	%










PI DATA		UNIT
STATION	2+632.56	
NORTH	9581298.761	M
EAST	197512.569	M
DIRECTION	S69° 21' 04"W	
DELTA	9.5514	
R	179,403	M
V	50.0 km/h	km/m
Tc	29,907	M
Es	0.625	M
Lc	29,907	M
e	-4.0	%

MATCH LINE - 3
AT STATION - 2+675.00
NEXT SHEET NUMBER: 4


MATCH LINE - 3
AT STATION - 2+675.00
PREVIOUS SHEET NUMBER - 3

SKALA				
500 : 200	Yang Direvisi	Oleh	Direnc	Diset

 KEMENTERIAN PEKERJAAN UMUM DIREKTORAT JENDERAL SUMBER DAYA AIR BALAI WILAYAH SUNGAI SUMATERA VII BENGKULU SNVT P.J.S.A. SUMATERA VII PROVINSI BENGKULU Jl. Batang Hari No.25, Bengkulu, Telp/Fax (0733) 244000	Provinsi: BENGKULU	
	BWS SUMATERA VII BENGKULU	
PEKERJAAN: PEMBANGUNAN PENGENDALIAN BANJIR AIR BENGKULU KOTA BENGKULU		Lokasi : Jl. Irian
AS BUILT DRAWING:		Kecamatan : Sungai Serut, Tanjung Agung
POTONGAN MEMANJANG		Kab./Kota : Kota Bengkulu
Dibuat Oleh:  Diperiksa dan Disetujui Oleh:  Mengetahui:	Manager Proyek Drafter Team Leader Supervisor Engineer Direksi Lapangan	Ir. Arif Pudji Utomo Yusuf Barakka Erwin, ST Antonius Ucik, ST Franky Antonyo, ST
		No. Gambar : No. Lembar : 6003 Tahun : 2025 No. Kontrak : HK0102/Bws7.8/272/2025

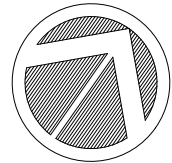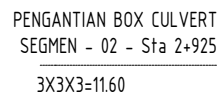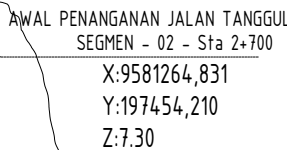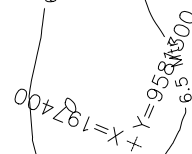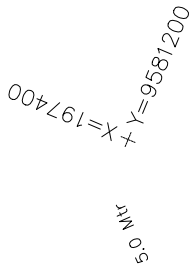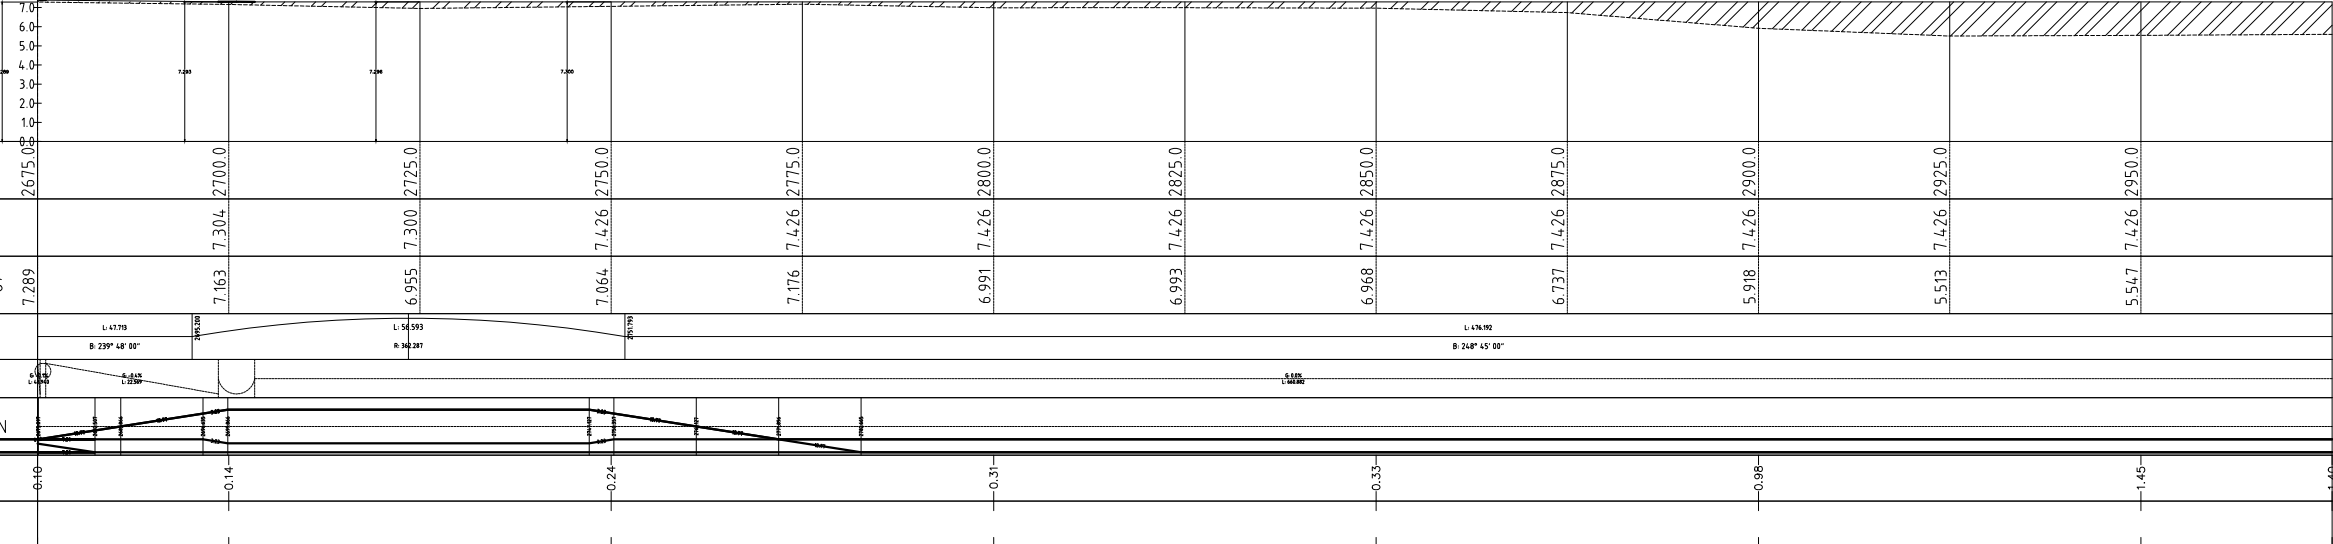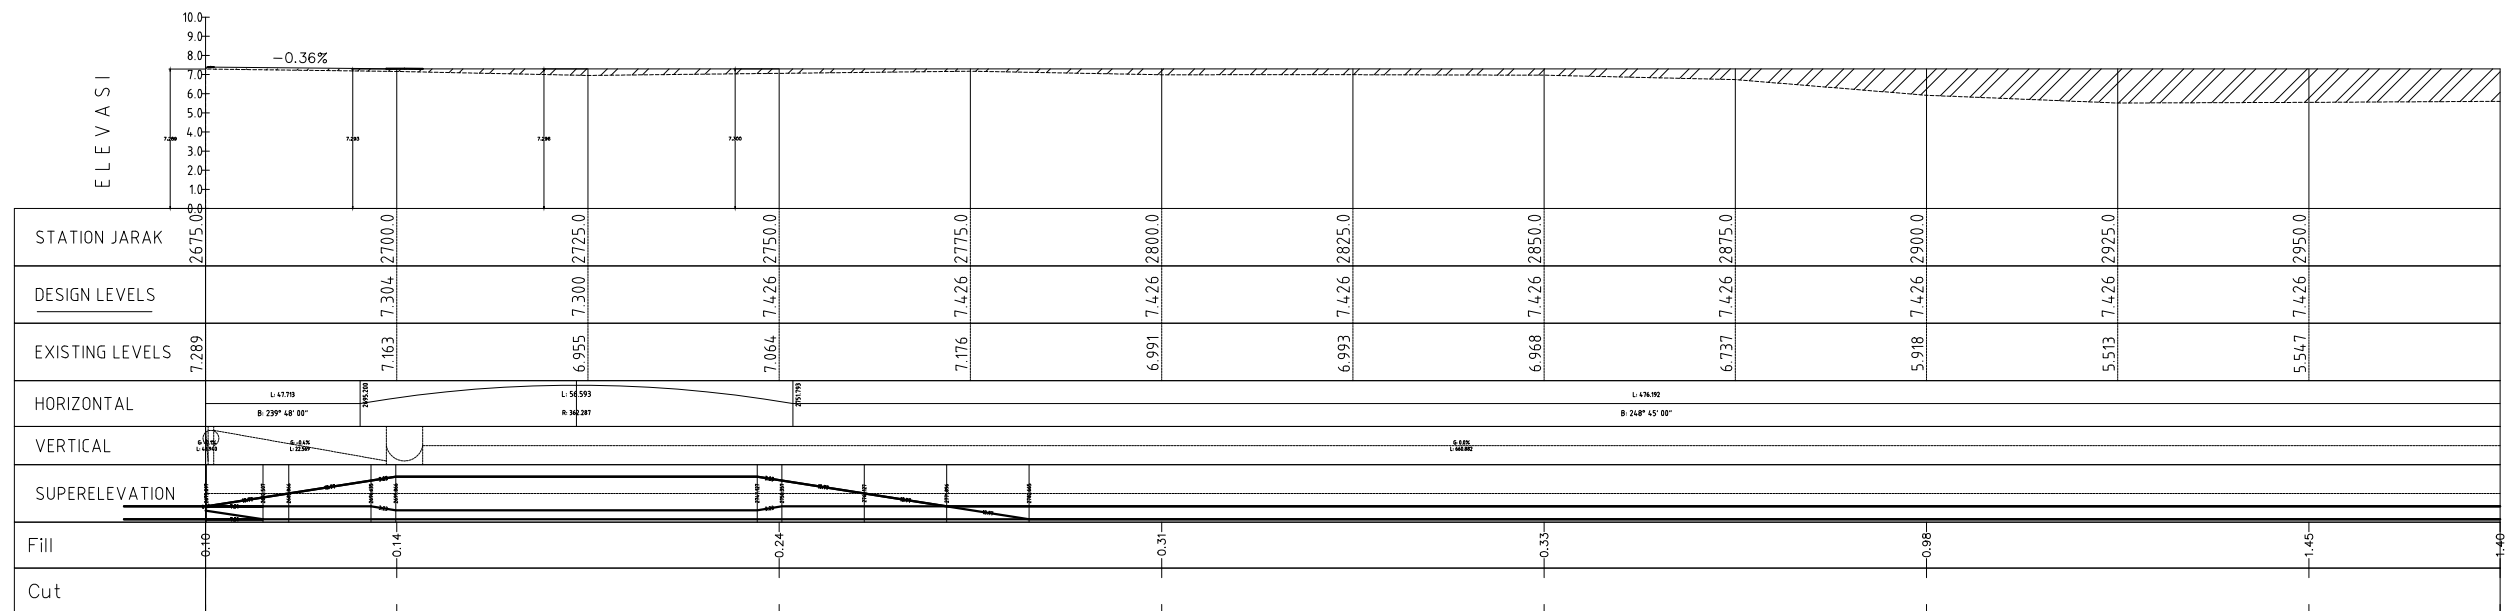  

		Drafter	Yusuf Barakka		No. Gambar :	
		Team Leader	Erwin, ST		No. Lembar :	6004
		Supervisor Engineer	Antonius Ucik, ST		Tahun	No. Kontrak
		Mengotahi:	Direksi Lapangan	Franky Antonyo, ST	2025	HK0102/Bws7.8/272/2025
SKALA						
500 : 200	Yang Direvisi	Oleh	Diren	Diset		

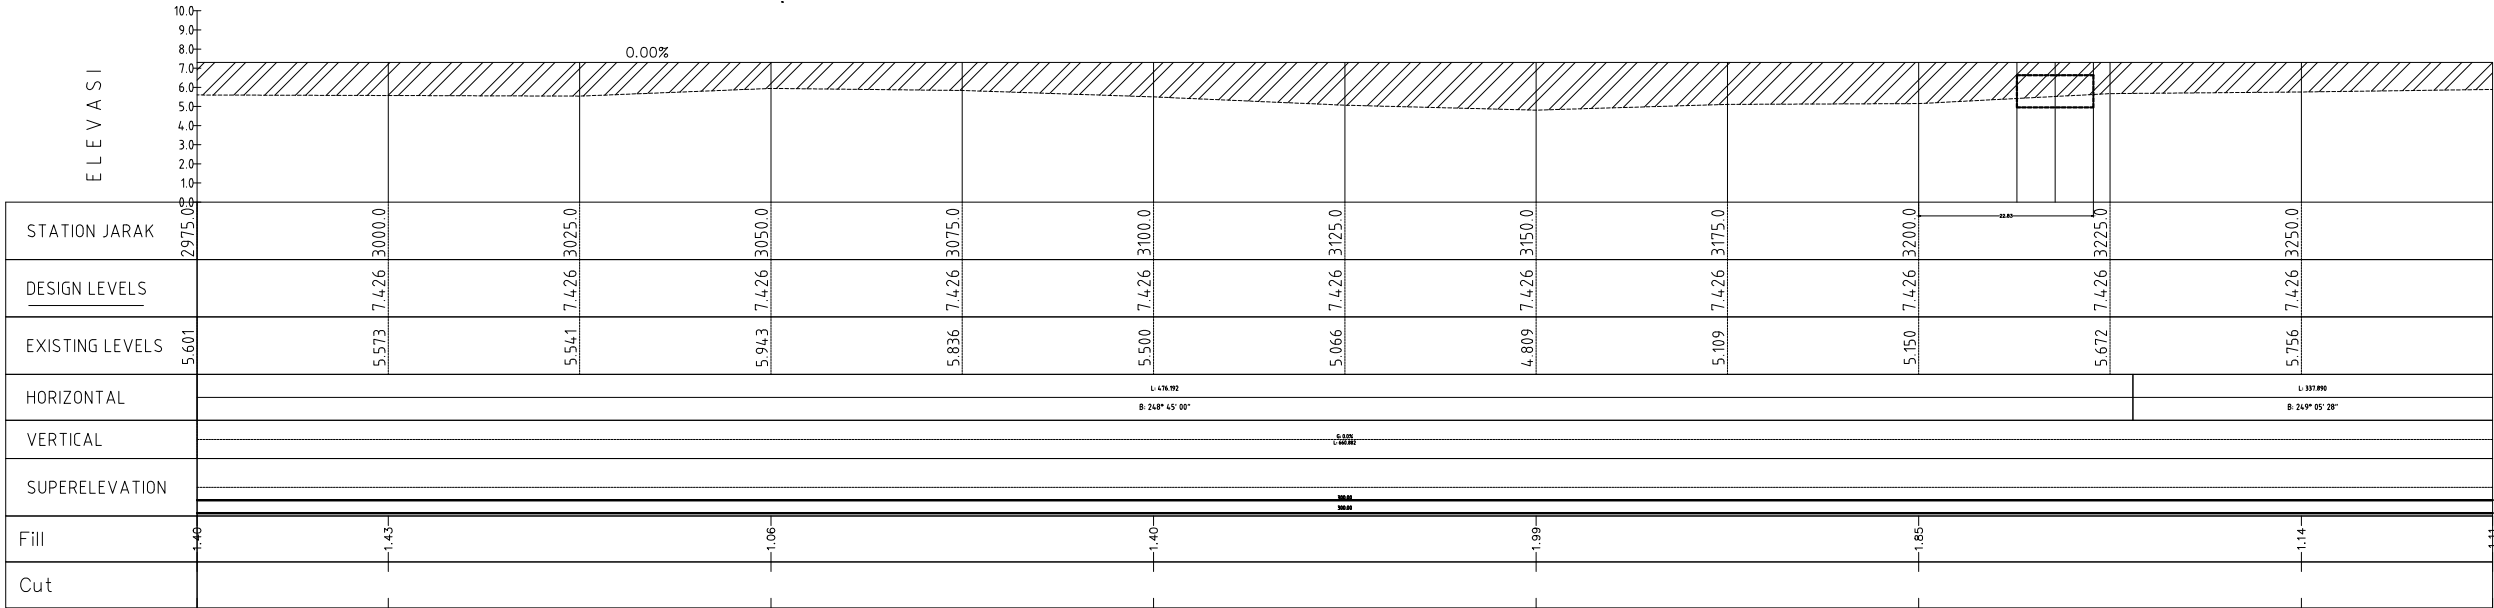

MATCH LINE - 4
AT STATION - 2+975.00
PREVIOUS SHEET NUMBER - 4

MATCH LINE - 4
AT STATION - 2+975.00
NEXT SHEET NUMBER:
Y=9581100
+X=197000

MATCH LINE - 5
AT STATION - 3+275.00
PREVIOUS SHEET NUMBER - 5
Y=9581100

MATCH LINE - 5
AT STATION - 3+275.00
NEXT SHEET NUMBER: 6

SKALA				
500 : 200	Yang Direvisi	Oleh	Direnc	Diset



KEMENTERIAN PEKERJAAN UMUM
DIREKTORAT JENDERAL SUMBER DAYA AIR
BALAI WILAYAH SUNGAI SUMATERA VII BENGKULU
SNVT PJSA SUMATERA VII PROVINSI BENGKULU
Jl. Selang Heli No.25, Bengkulu, Telp/Fax : (0736) 341405

PEKERJAAN:
PEMBANGUNAN PENGENDALIAN BANJIR AIR BENGKULU KOTA BENGKULU

A3 BUILT DRAWING:

Provinsi: BENGKULU

BWS SUMATERA VII BENGKULU

Lokasi : Jl. Irian

Kecamatan : Sungai Serut, Tanjung Agung.

Kab./Kota : Kota Bengkulu



No. Gambar :

No. Lembar : 6005

Tahun	No. Kontrak
2025	HK0102/Bws7.8/272/2025

POTONGAN MEMANJANG




Dibuat Oleh:	Manager Proyek	Ir. Arif Pudji Utomo
KUREA-JAYA KSO	Drafter	Yusuf Barakka
Diperiksa dan Disetujui Oleh:	Team Leader	Erwin, ST
Supervisor Engineer	Antonius Ucik, ST	
Mengetahui:	Direksi Lapangan	Franky Antonyo, ST

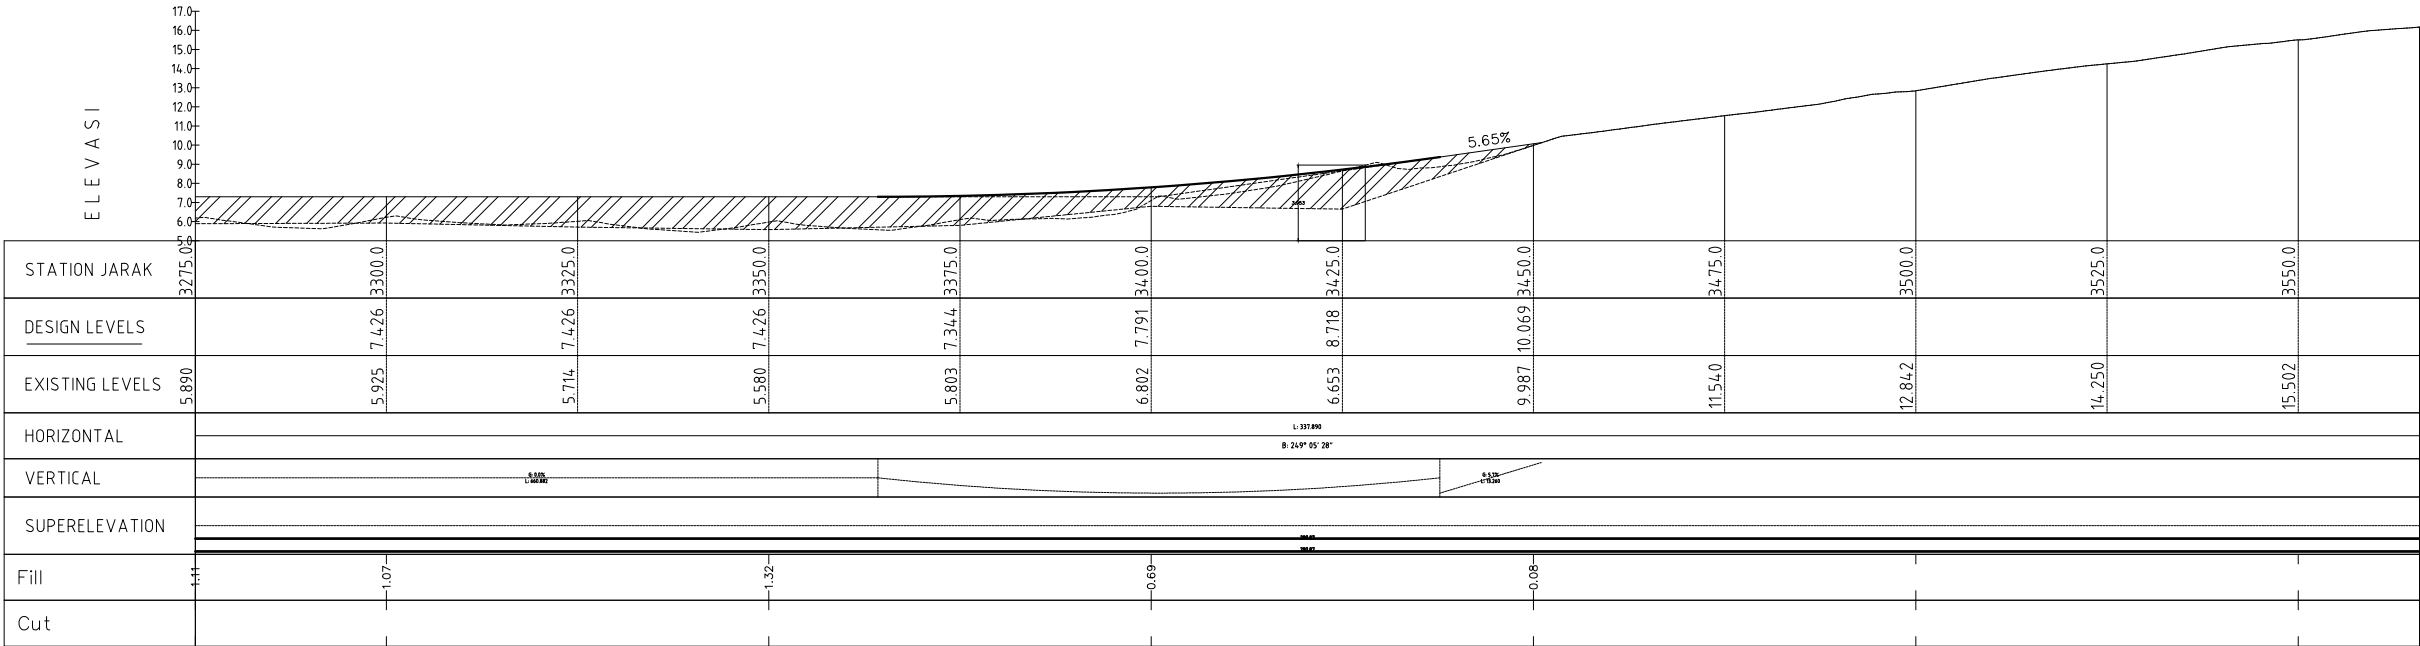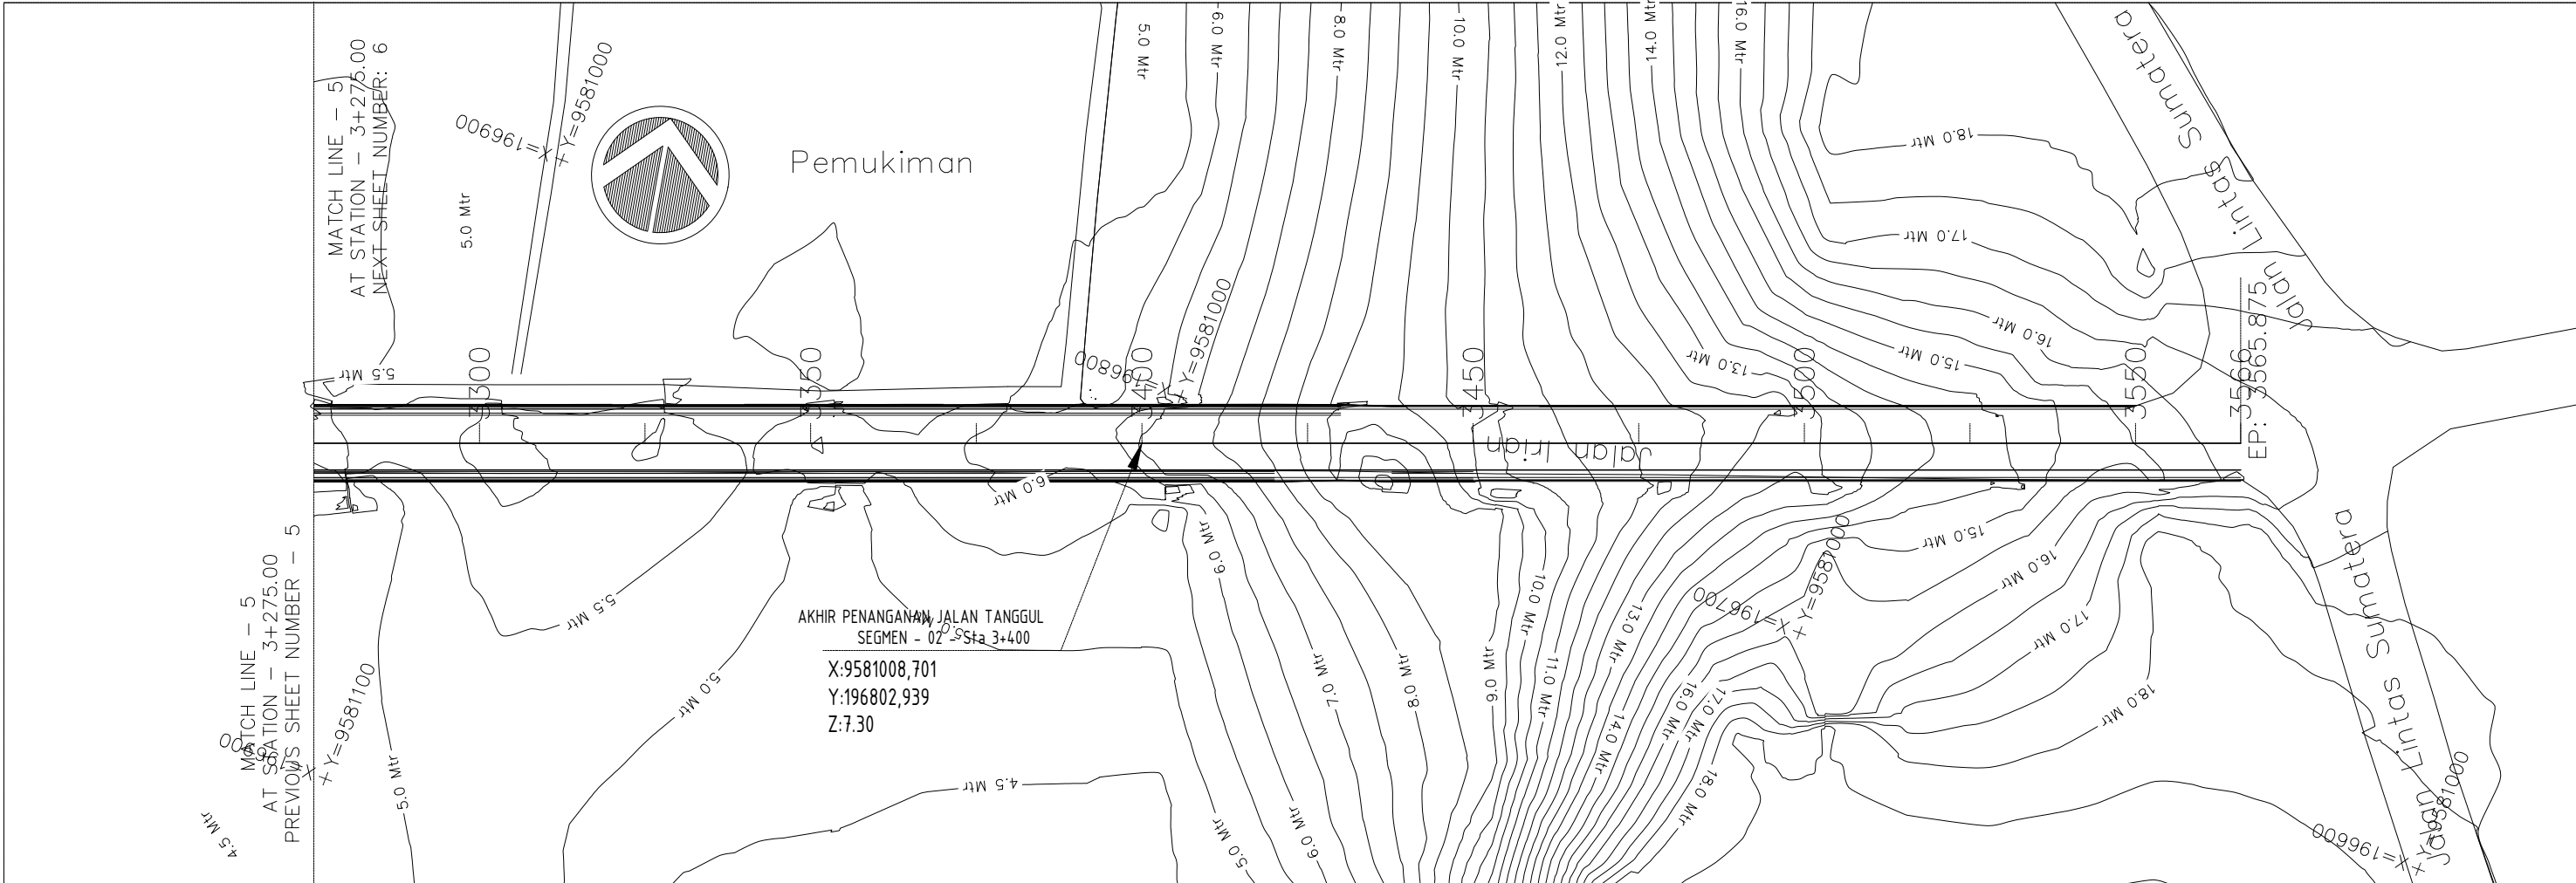





SKALA				
500 : 200	Yang Direvisi	Oleh	Direnc	Diset



 KEMENTERIAN PEKERJAAN UMUM DIREKTORAT JENDERAL SUMBER DAYA AIR BALAI WILAYAH SUNGAI SUMATERA VII BENGKULU SNVT PJSa SUMATERA VII PROVINSI BENGKULU Jl. Batang Hari No.25, Bengkulu, Telp/Fax : (0738) 341408			Provinsi : BENGKULU	
PEKERJAAN: PEMBANGUNAN PENGENDALIAN BANJIR AIR BENGKULU KOTA BENGKULU			BWS SUMATERA VII BENGKULU	
AS BUILT DRAWING:			Lokasi : Jl. Irian	
POTONGAN MEMANJANG			Kecamatan : Sungai Serut, Tanjung Agung.	
Dibuat Oleh: KARYA - JAYA KSO Desain & Konstruksi			Kab./Kota : Kota Bengkulu	
Mengetahui:			No. Lembar : 6006	
			Tahun	No. Kontrak
			2025	HK0102/Bws7.8/272/2025
			Manager Proyek Ir. Arif Pudji Utomo	
			Drafter Yusuf Barakka	
			Team Leader Erwin, ST	
			Supervisor Engineer Antonius Ucik, ST	
			Direksi Lapangan Franky Antonyo, ST	





POTONGAN MELINTANG
(CROSS SECTION)

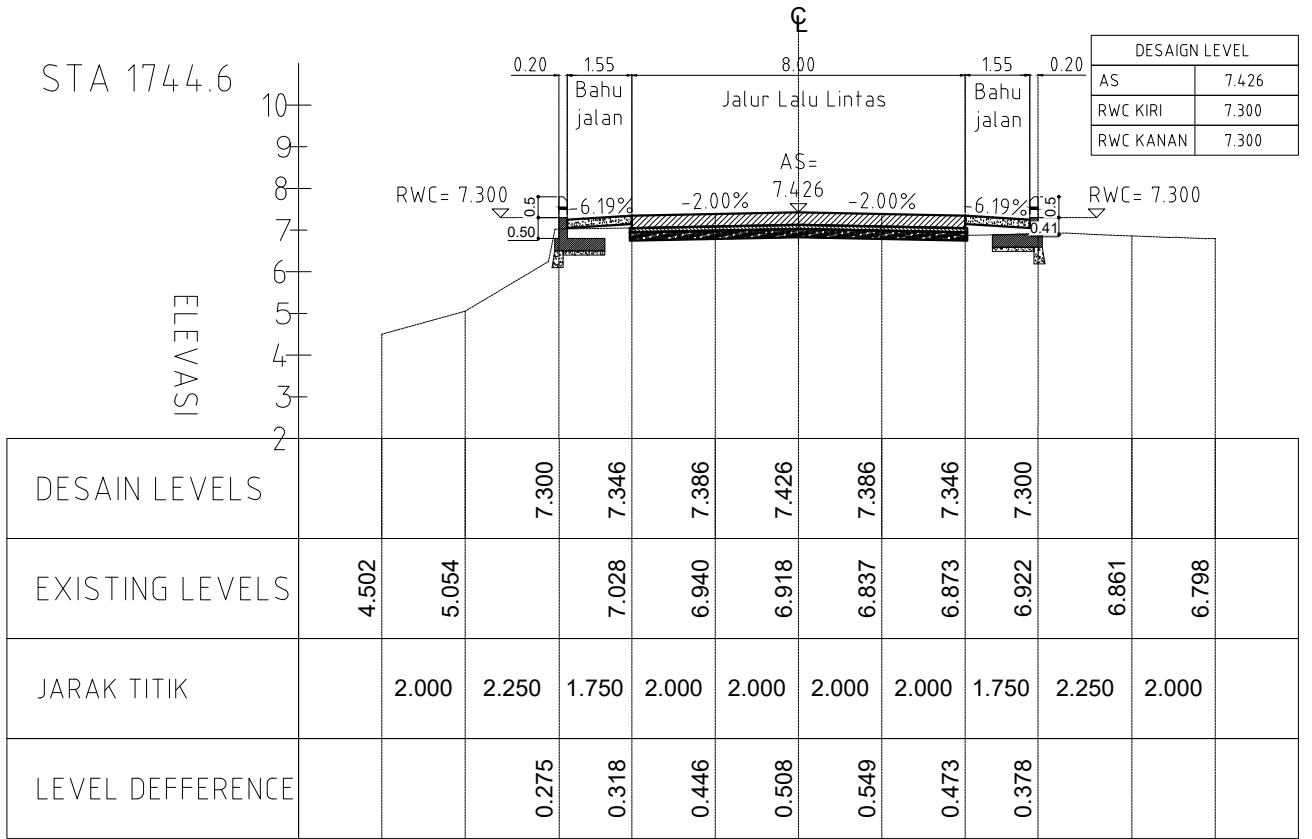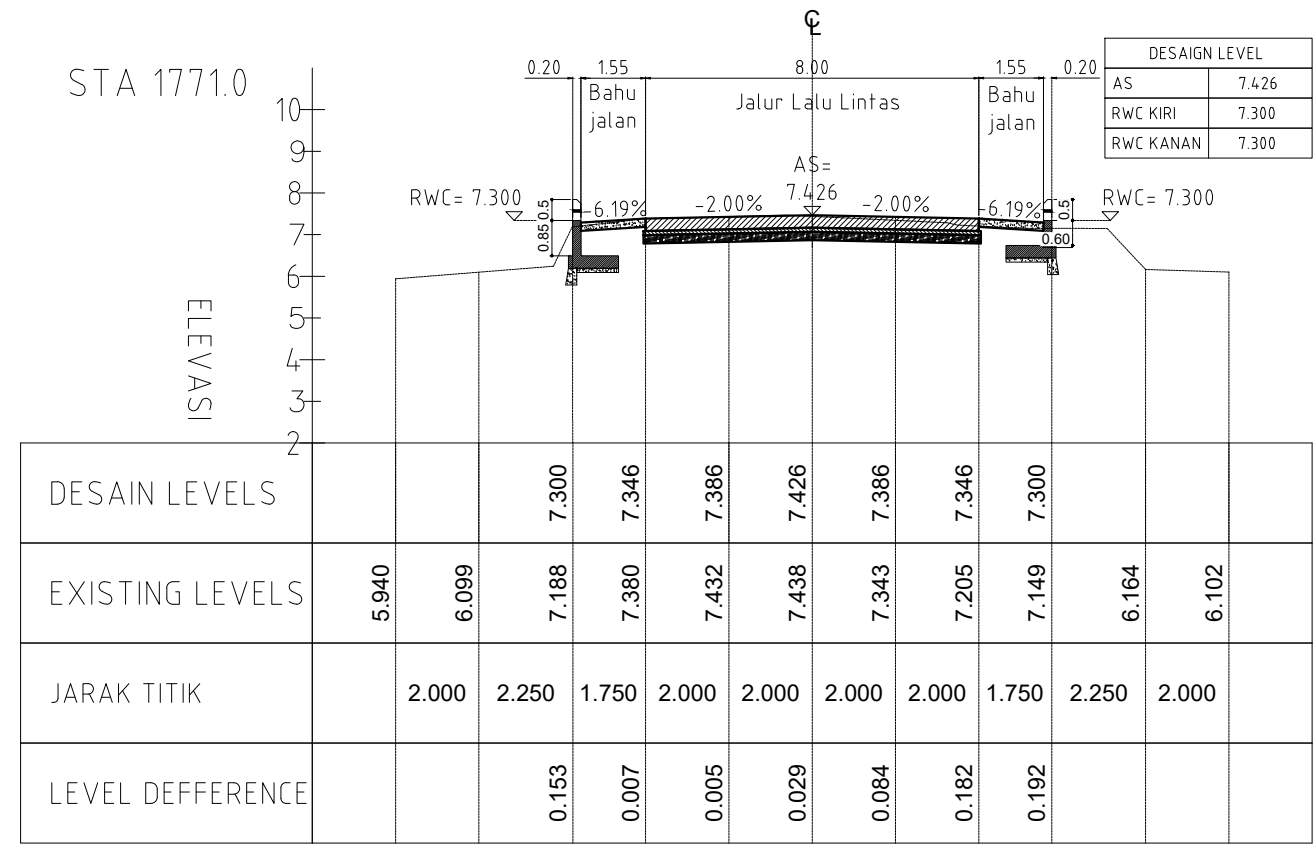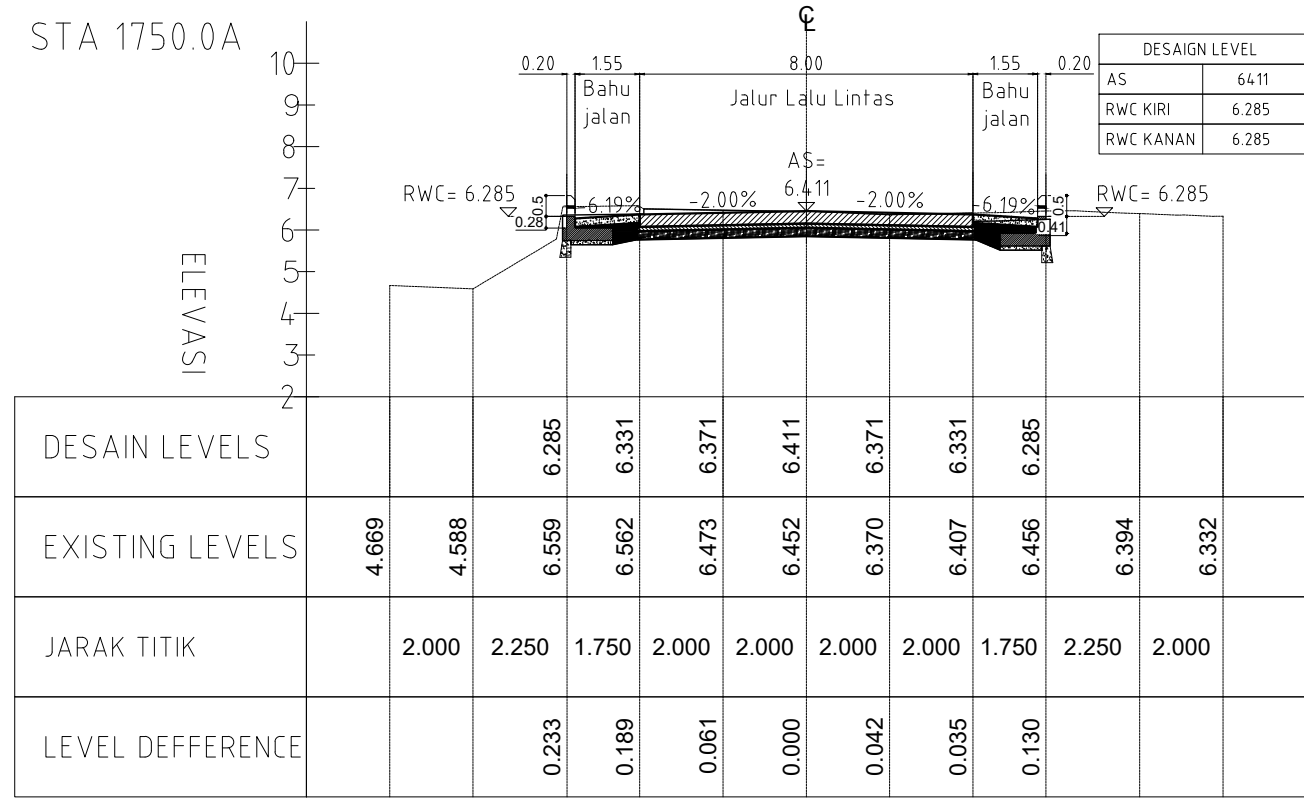

SKALA					Dibuat Oleh:  KARYA - JAYA KDO (PT. KARYA JAYA KDO BENGKULU)	Manager Proyek Drafter	Ir. Anif Pudji Utomo Yusuf Barakka	Kab./Kota : Kota Bengkulu		
					Yang Direvisi	Oleh	Direnc	Diset	Tahun	No. Kontrak
									2025	HK0102/Bws7.8/272/2025
					Mengetahui:	Direksi Lapangan	Franky Antonyo, ST			

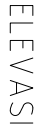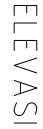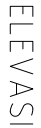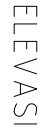

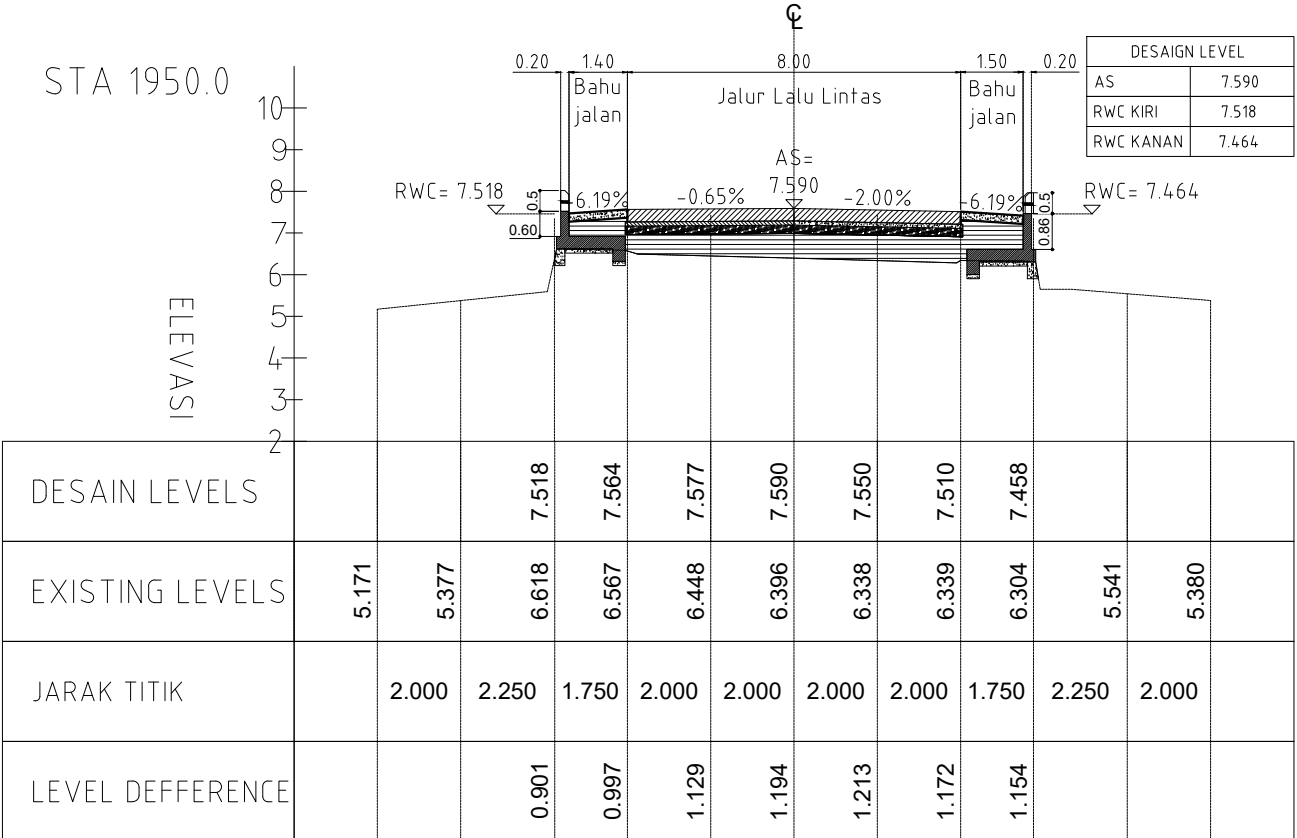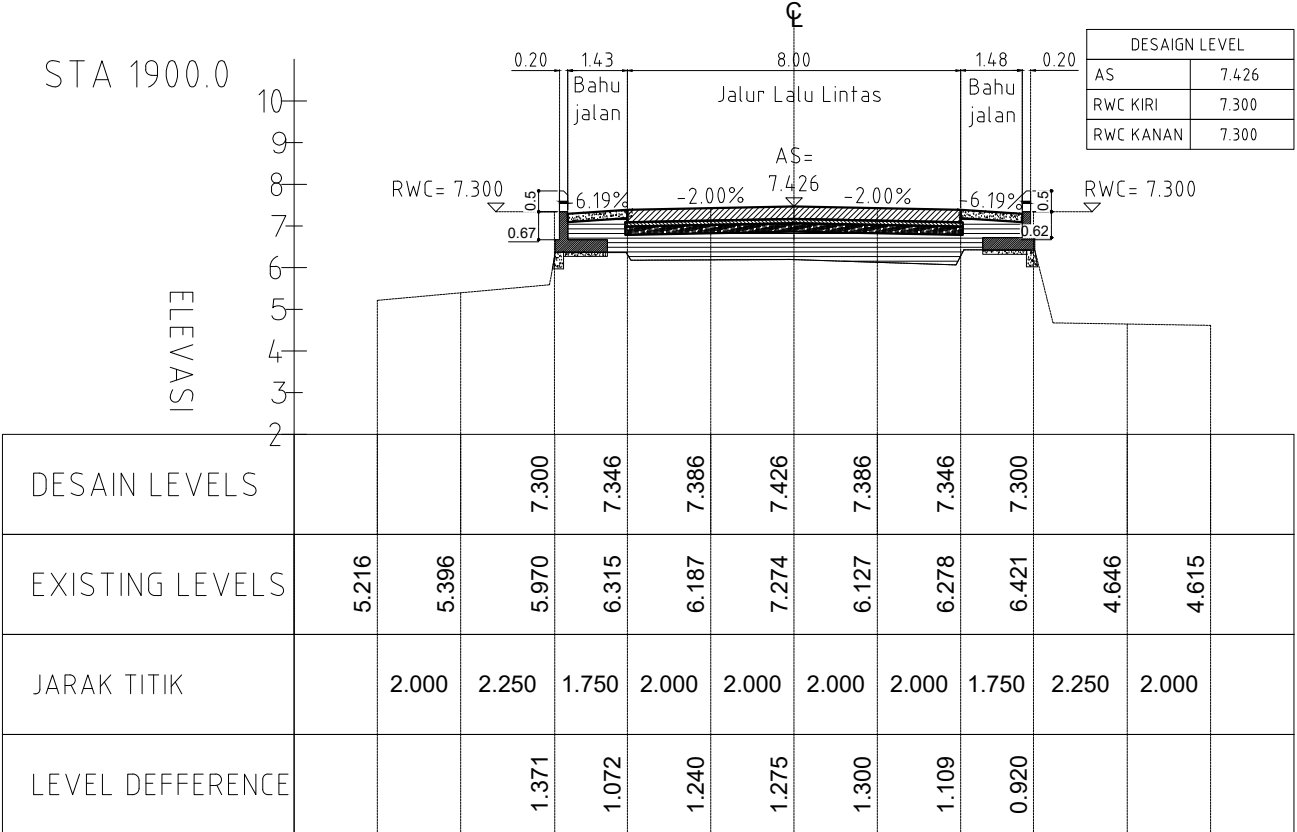


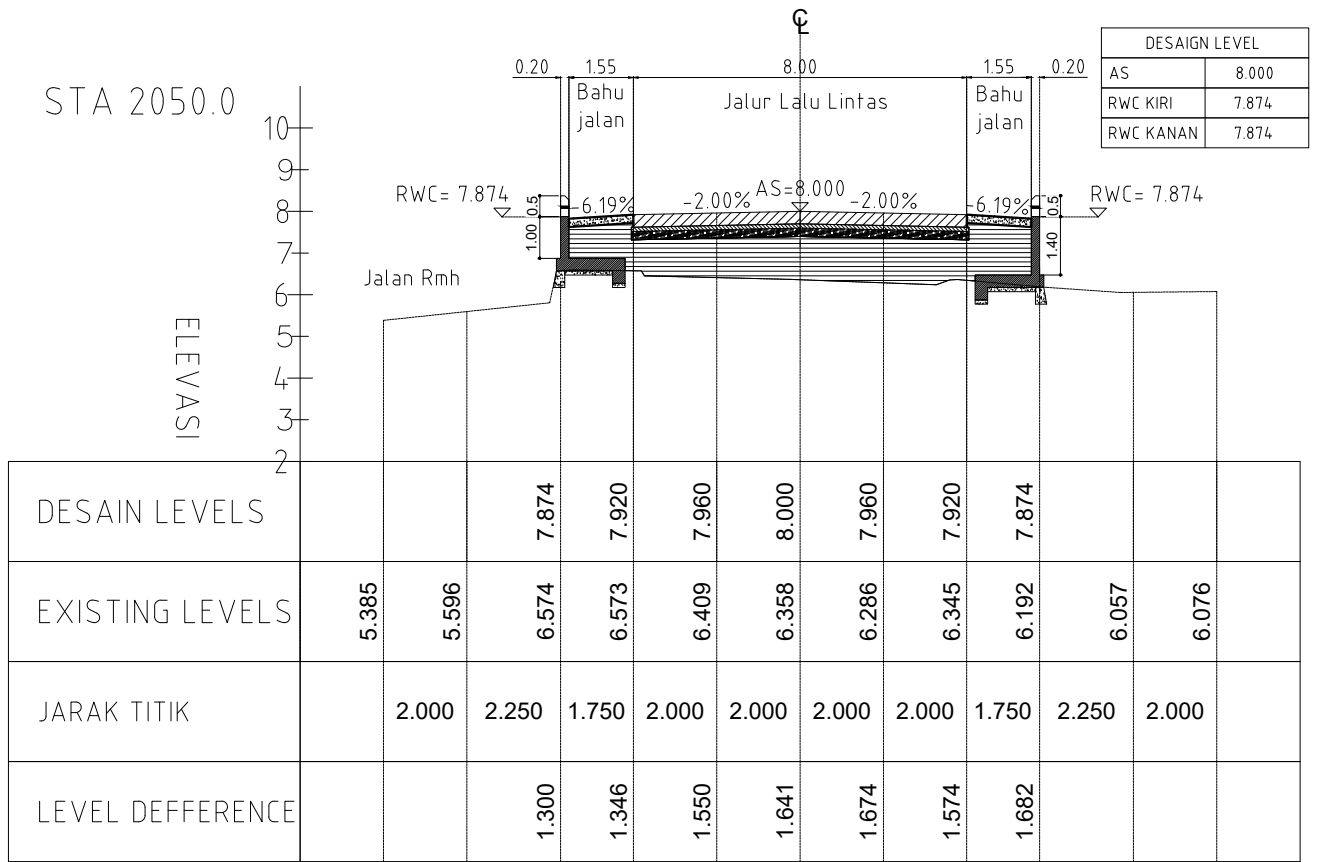
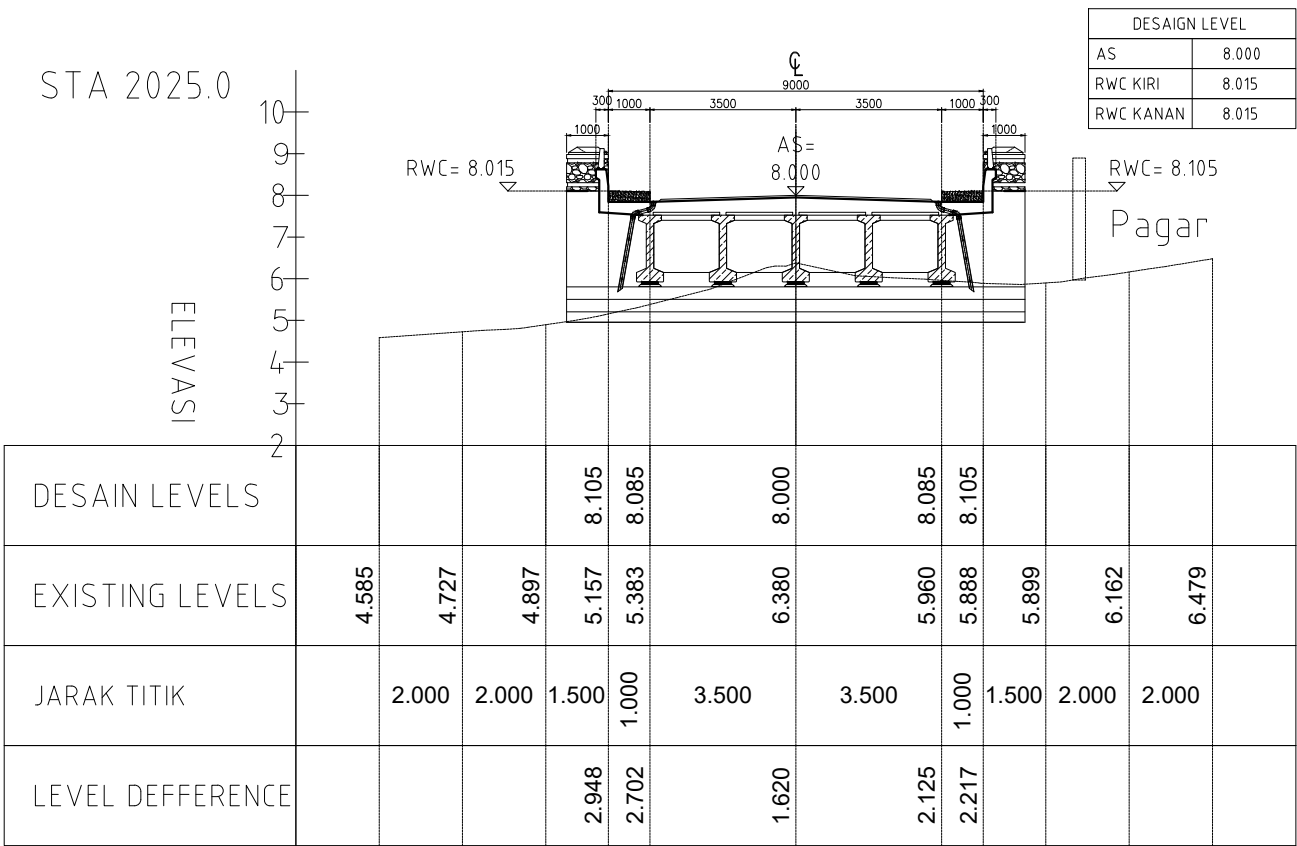
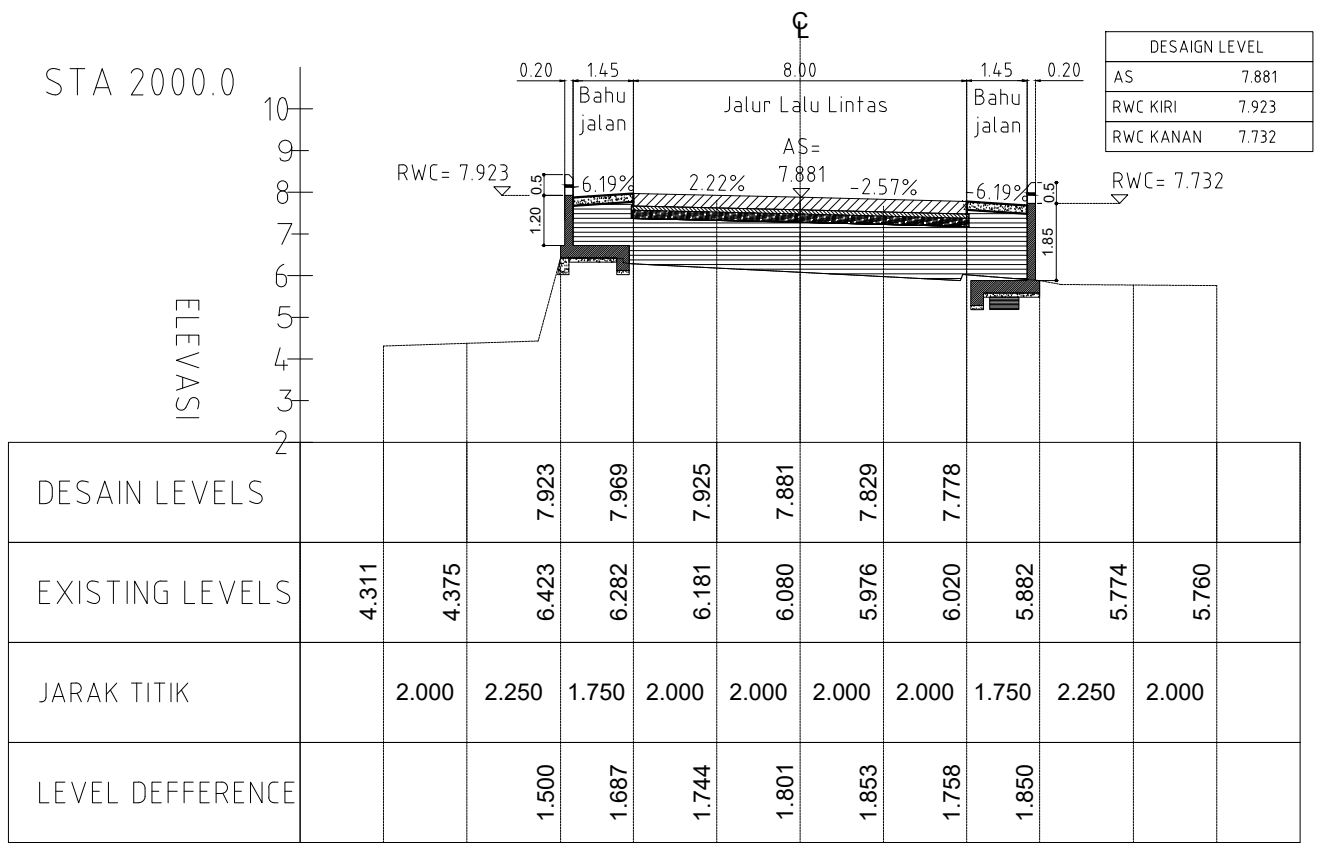
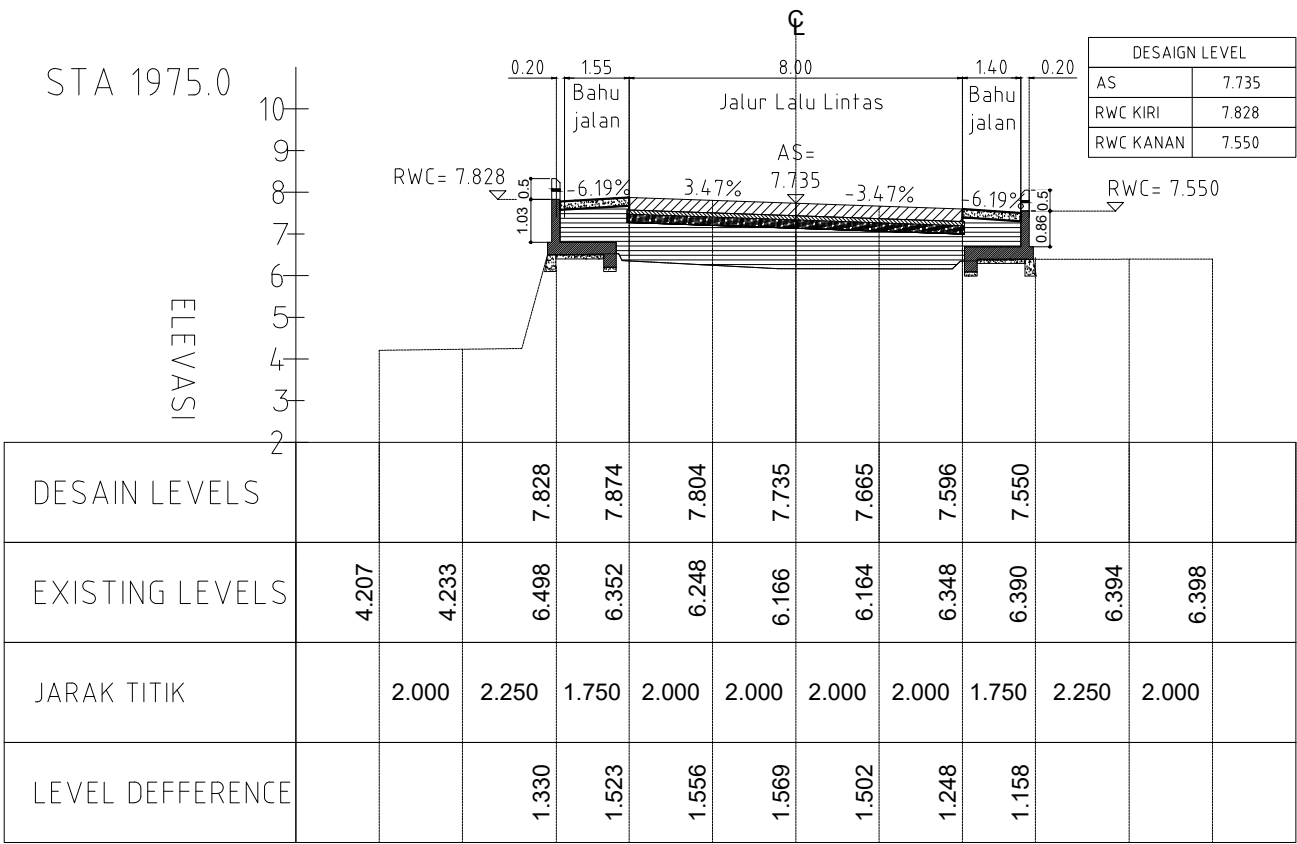


SKALA				
1 : 100				





Yang Direvisi	Oleh	Direnc	Diset
---------------	------	--------	-------

 KEMENTERIAN PEKERJAAN UMUM DIREKTORAT JENDERAL SUMBER DAYA AIR BALAI WILAYAH SUNGAI SUMATERA VII BENGKULU SNVT PJSB SUMATERA VII PROVINSI BENGKULU Jl. Batang Halu No.25, Bengkulu, Telp/Fax : (0736) 341400				Provinsi : BENGKULU	
PEKERJAAN : PEMBANGUNAN PENGENDALIAN BANJIR AIR BENGKULU KOTA BENGKULU				BWS SUMATERA VII BENGKULU	
AS BUILT DRAWING :				Lokasi : Jl. Irian	
POTONGAN MELINTANG				Kecamatan : Sungai Serut, Tanjung Agung.	
Dibuat Oleh : KIRYA - JAYA, ISO 9001:2015				Kab./Kota : Kota Bengkulu	
Diperiksa dan Disetujui Oleh : Team Leader				No. Gambar :	
Supervisor Engineer				No. Lembar : 7104	
Mengetahui : Direksi Lapangan				Tahun : 2025	
				No. Kontrak : HK0102/Bws7.8/272/2025	

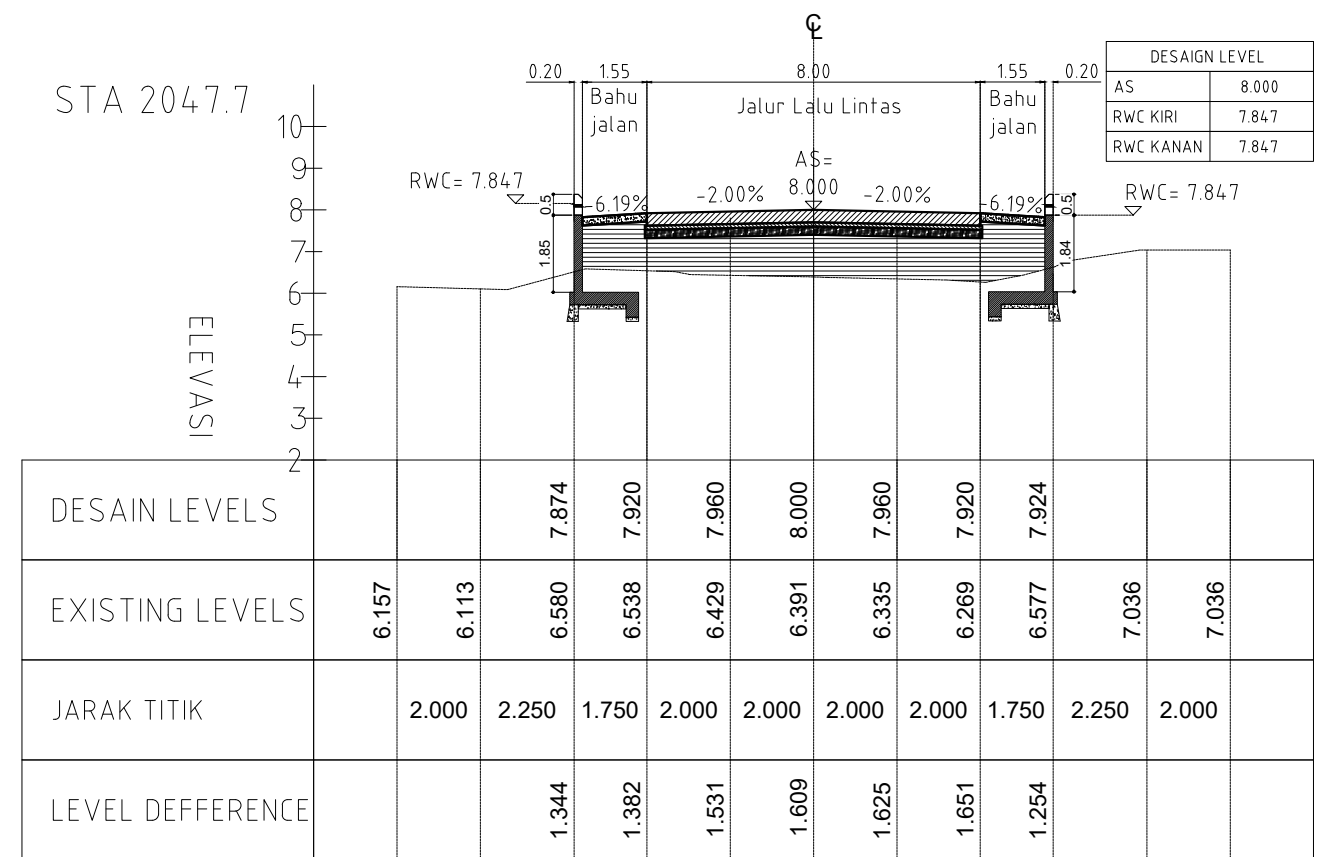

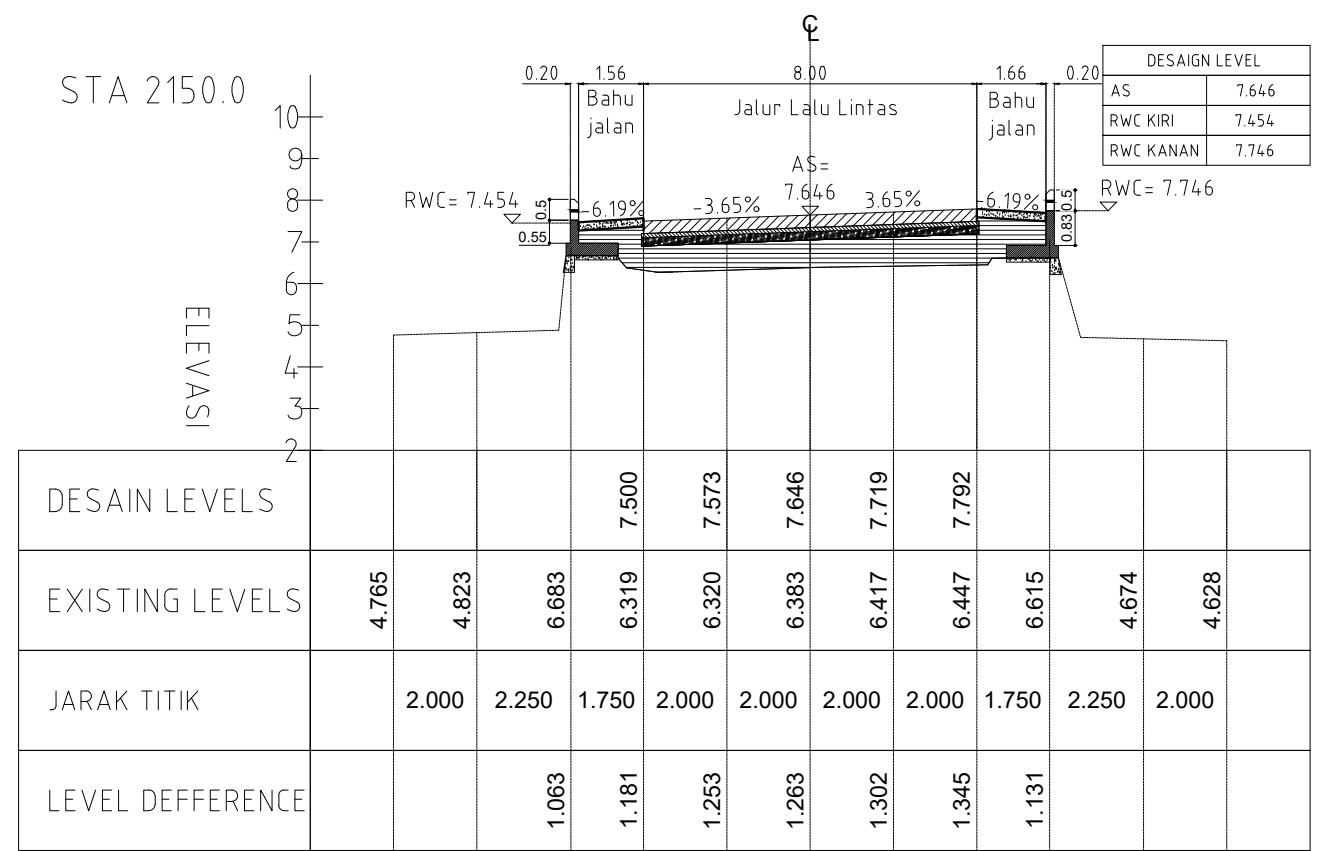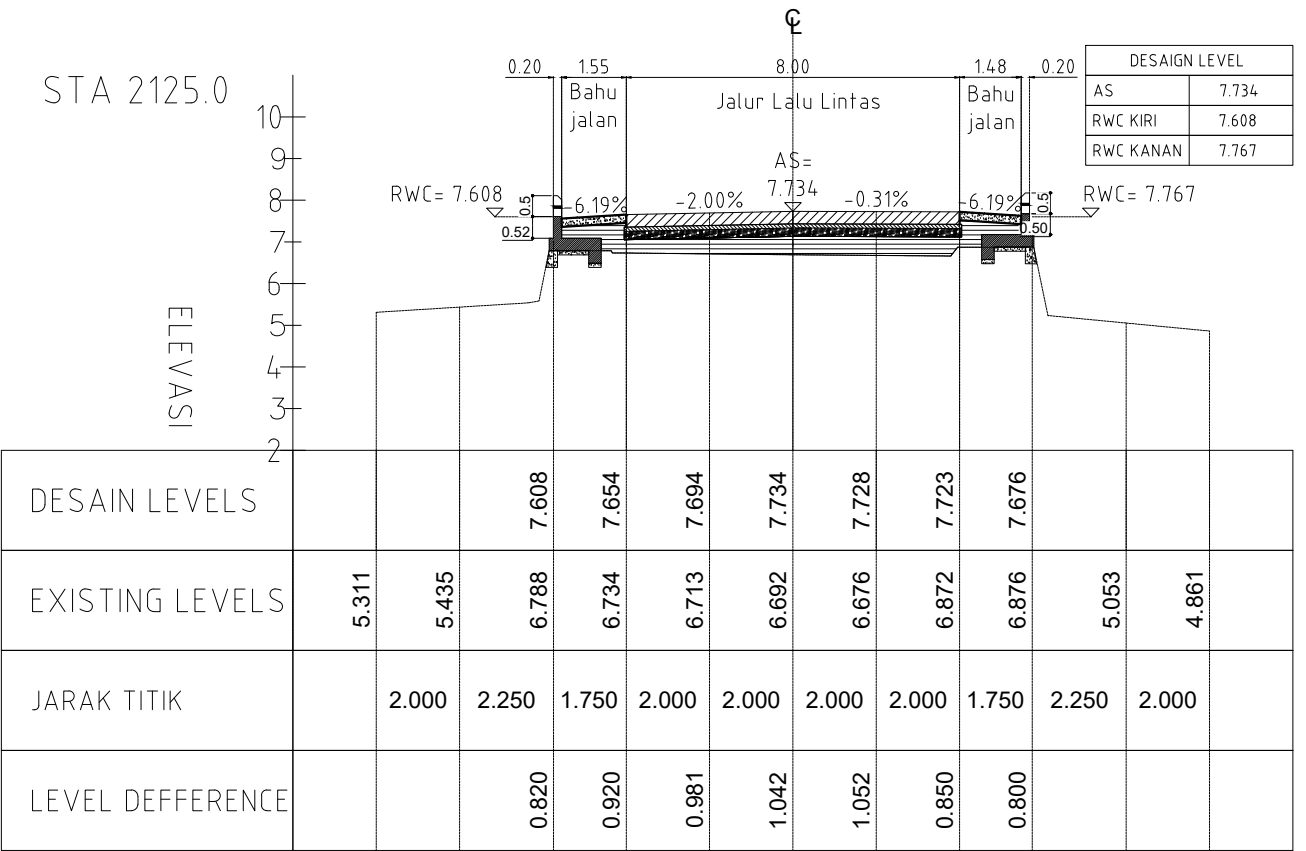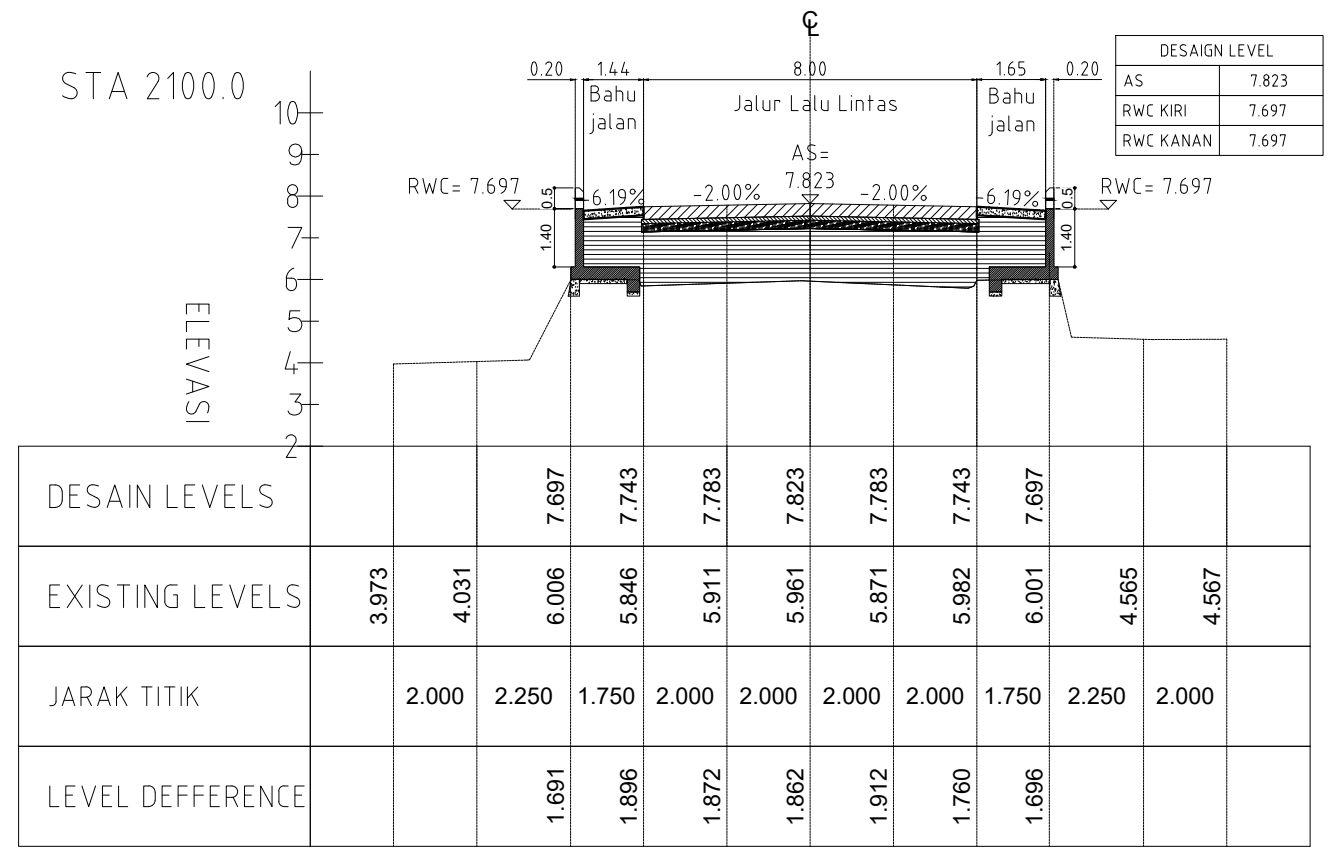
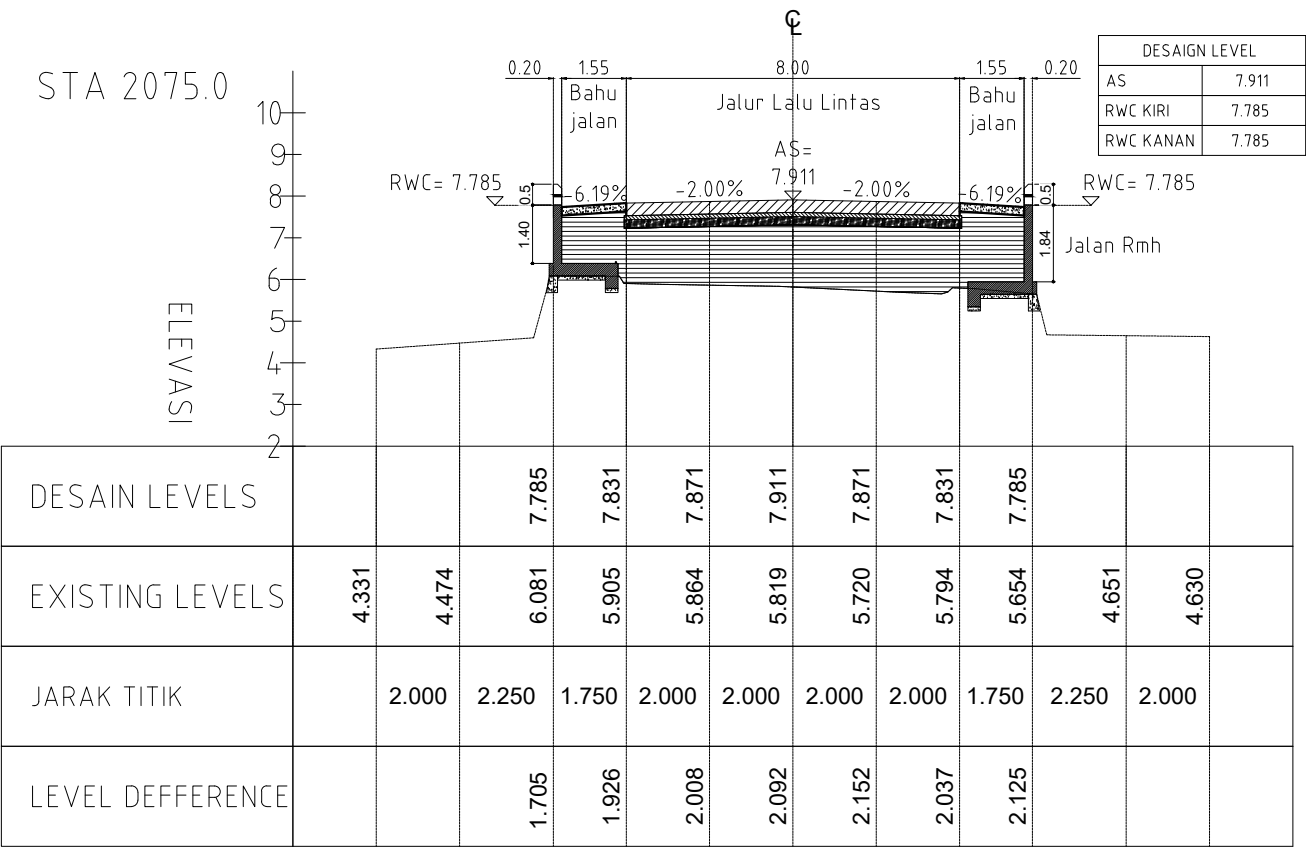


SEGMENT - 02

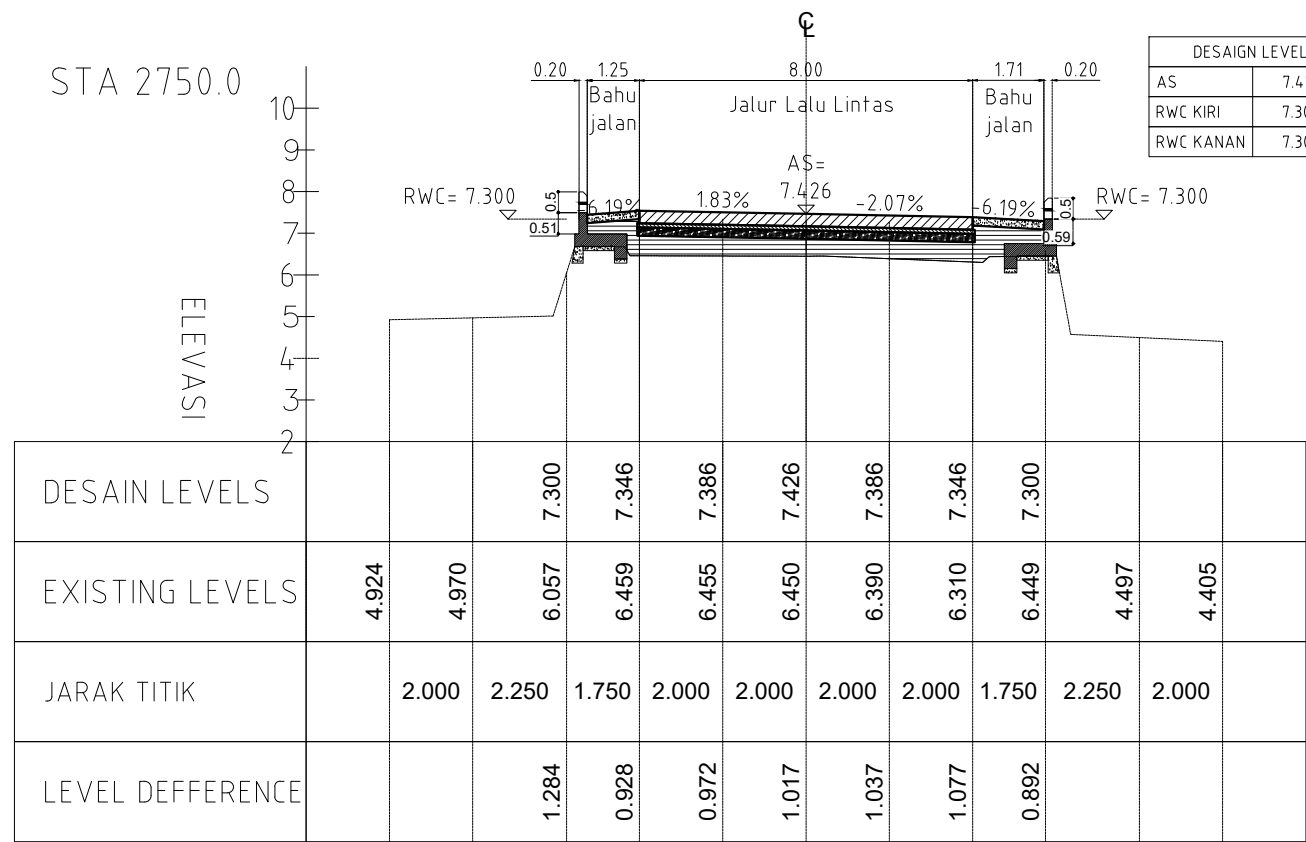
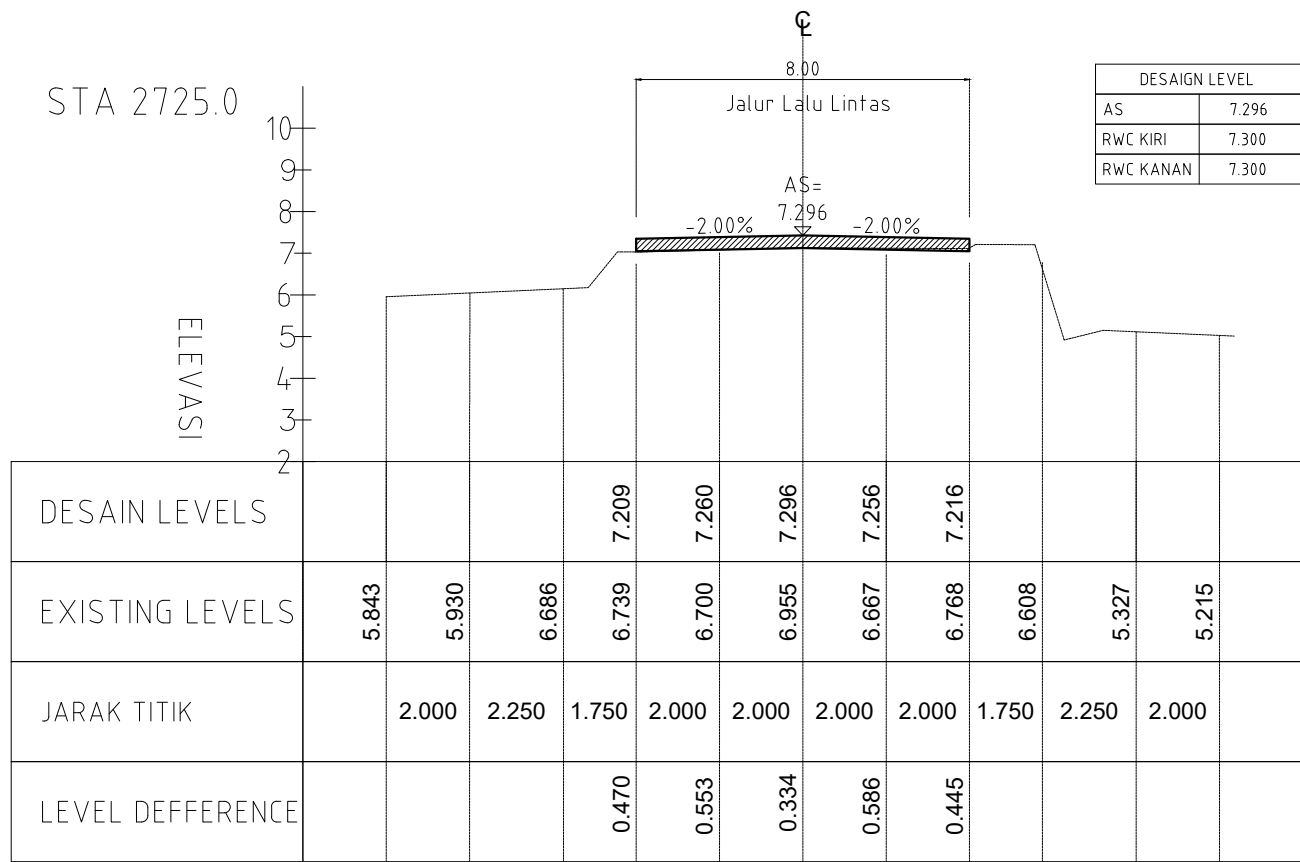
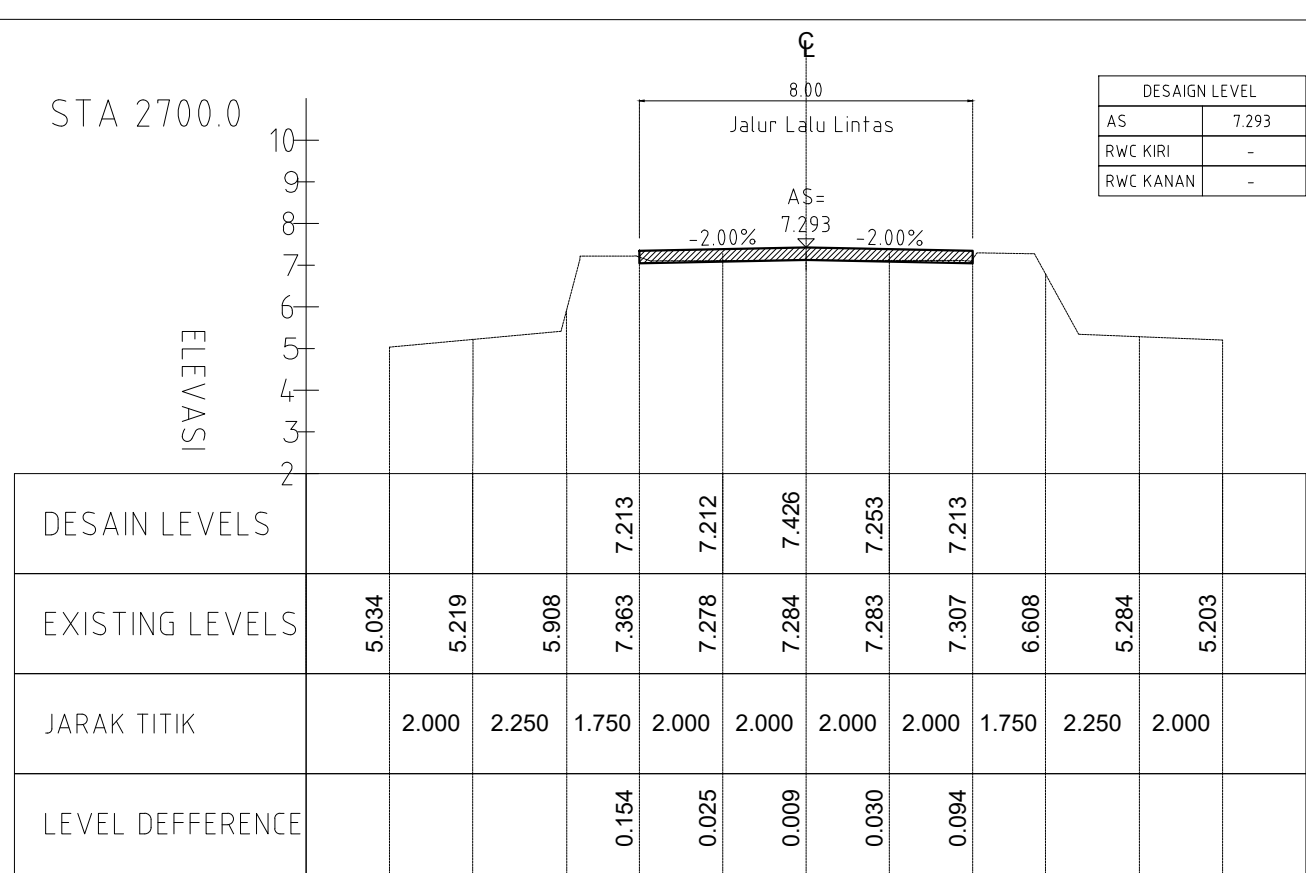
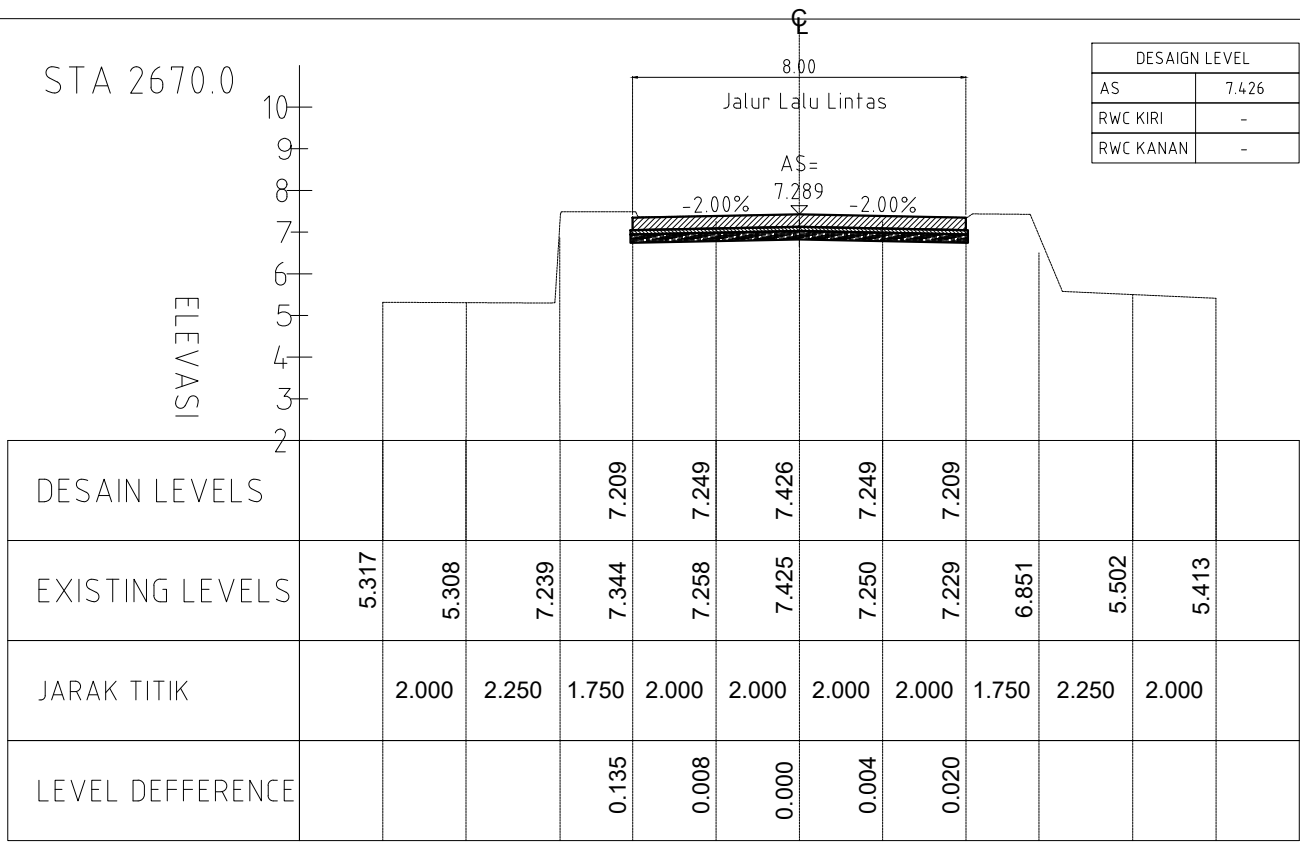




 KEMENTERIAN PEKERJAAN UMUM DIREKTORAT JENDERAL SUMBER DAYA AIR BALAI WILAYAH SUNGAI SUMATERA VII BENGKULU SNVT PUSA SUMATERA VII PROVINSI BENGKULU Jl. Bawang Putih No.25, Bengkulu, Telp/Fax : (0736) 341405	Provinsi : BENGKULU		
	BWS SUMATERA VII BENGKULU		
	Lokasi : Jl. Irian		
	Kecamatan : Sungai Serut, Tanjung Agung.		
	Kab./Kota : Kota Bengkulu		
PEKERJAAN : PEMBANGUNAN PENGENDALIAN BANJIR AIR BENGKULU KOTA BENGKULU		No. Gambar :	
AS BUILT DRAWING :		No. Lembar : 7201	
Dibuat Oleh : Manager Proyek : Ir. Arif Pudji Utomo		Tahun : 2025	
Drafter : Yusuf Barakka		No. Kontrak : HK0102/Bws7.8/272/2025	
Diperiksa dan Disetujui Oleh : Team Leader : Erwin, ST			
Supervisor Engineer : Antonius Ucik, ST			
Direksi Lapangan : Franky Antonyo, ST			





SKALA				
1 : 100	Yang Direvisi	Oleh	Direnc	Diset



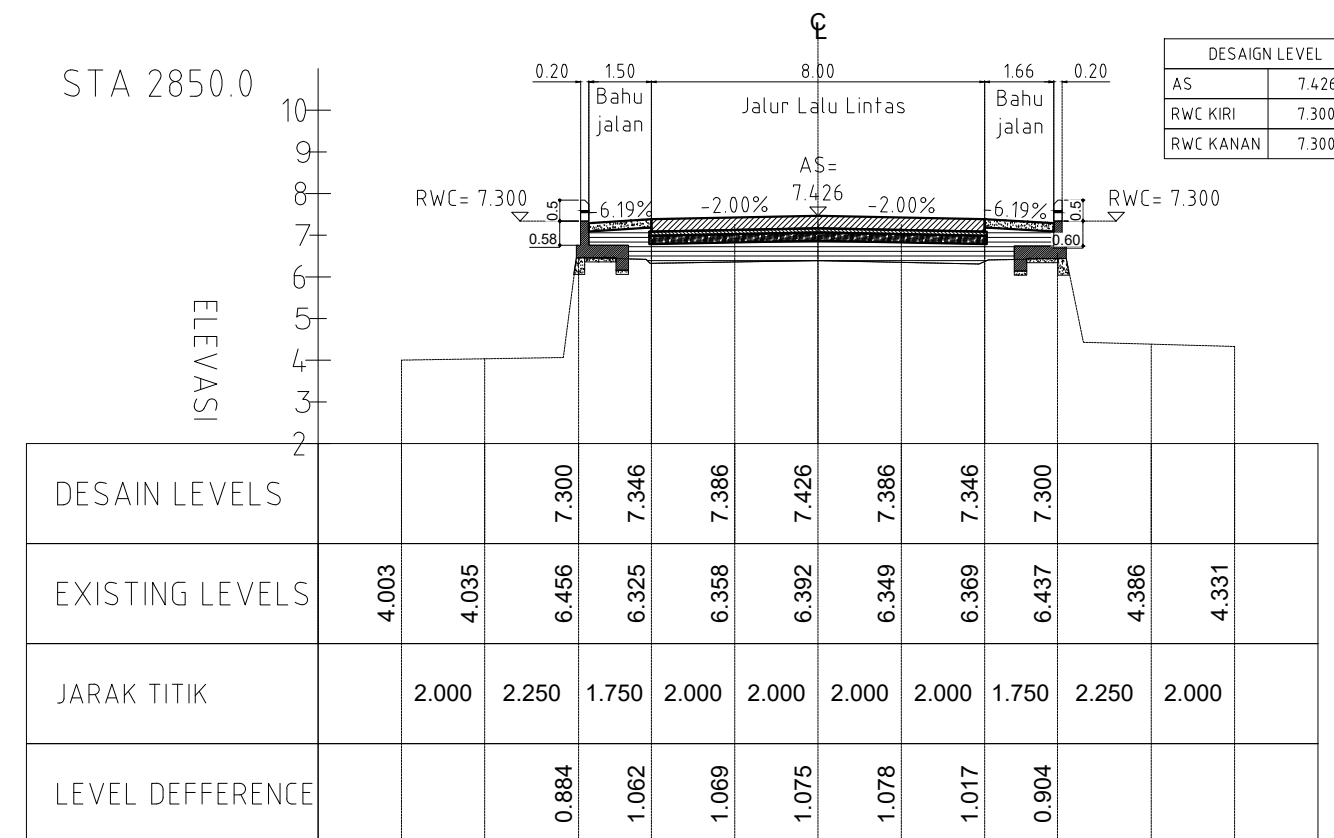
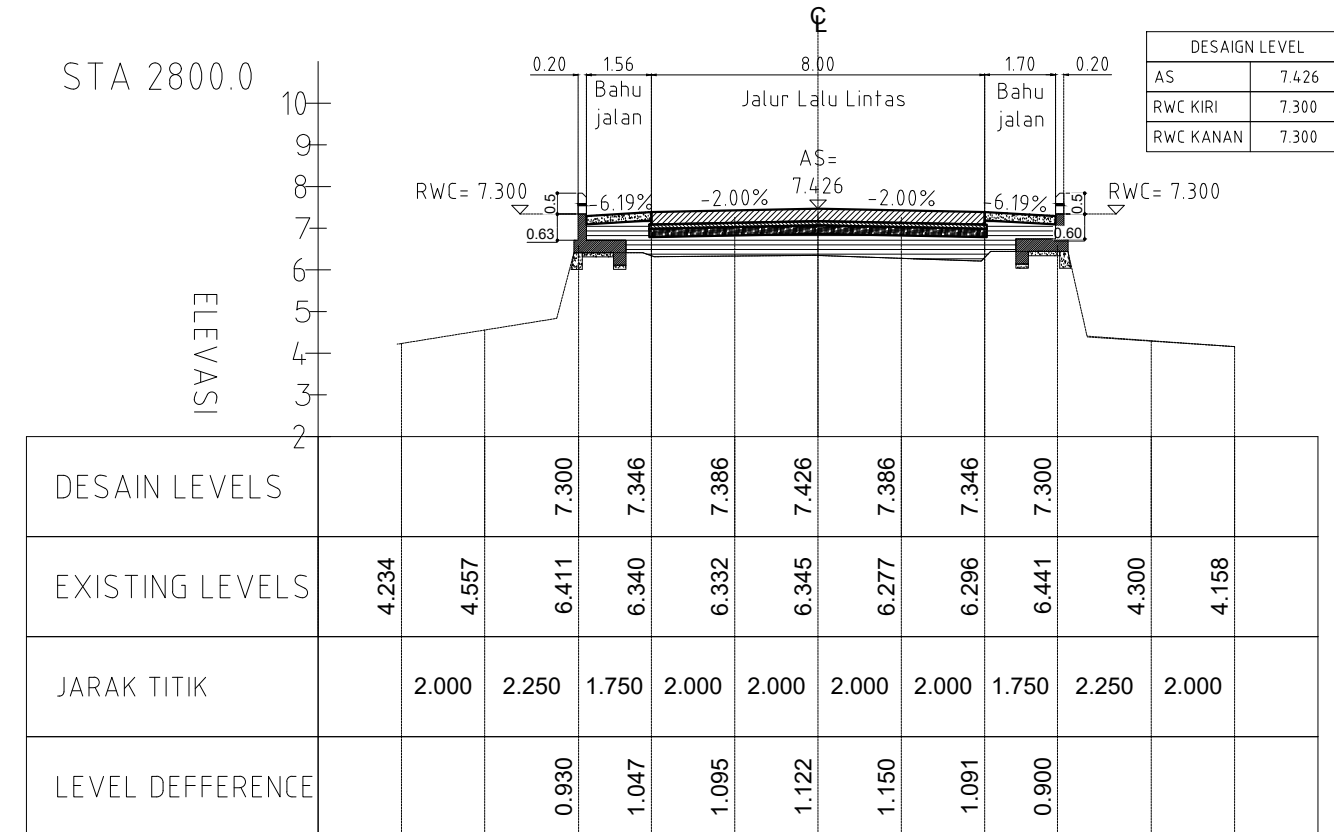



 KEMENTERIAN PEKERJAAN UMUM DIREKTORAT JENDERAL SUMBER DAYA AIR BALAI WILAYAH SUNGAI SUMATERA VII BENGKULU SAKIT PJS SUMATERA VII PROVINSI BENGKULU Jl. Bering Hari No.25, Bengkulu Telp/Fax. (0736) 341405	Provinsi: BENGKULU	
	BWS SUMATERA VII BENGKULU	
PEKERJAAN: PEMBANGUNAN PENGENDALIAN BANJIR AIR BENGKULU KOTA BENGKULU		
AS BUILT DRAWING: POTONGAN MELINTANG		
Dibuat Oleh:  Diperiksa dan Disetujui Oleh:  Mengetahui:	Manager Proyek Drafter Team Leader Supervisor Engineer Direksi Lapangan	Ir. Arif Pudji Utomo Yusuf Barakka Erwin, ST Antonius Uck, ST Franky Antonyo, ST
	Lokasi : Jl. Irian Kecamatan : Sungai Serut, Tanjung Agung.	
	Kab./Kota : Kota Bengkulu No. Gambar :	
	No. Lembar : 7202	
	Tahun 2025	No. Kontrak HK0102/Bwst/ 8/272/2020

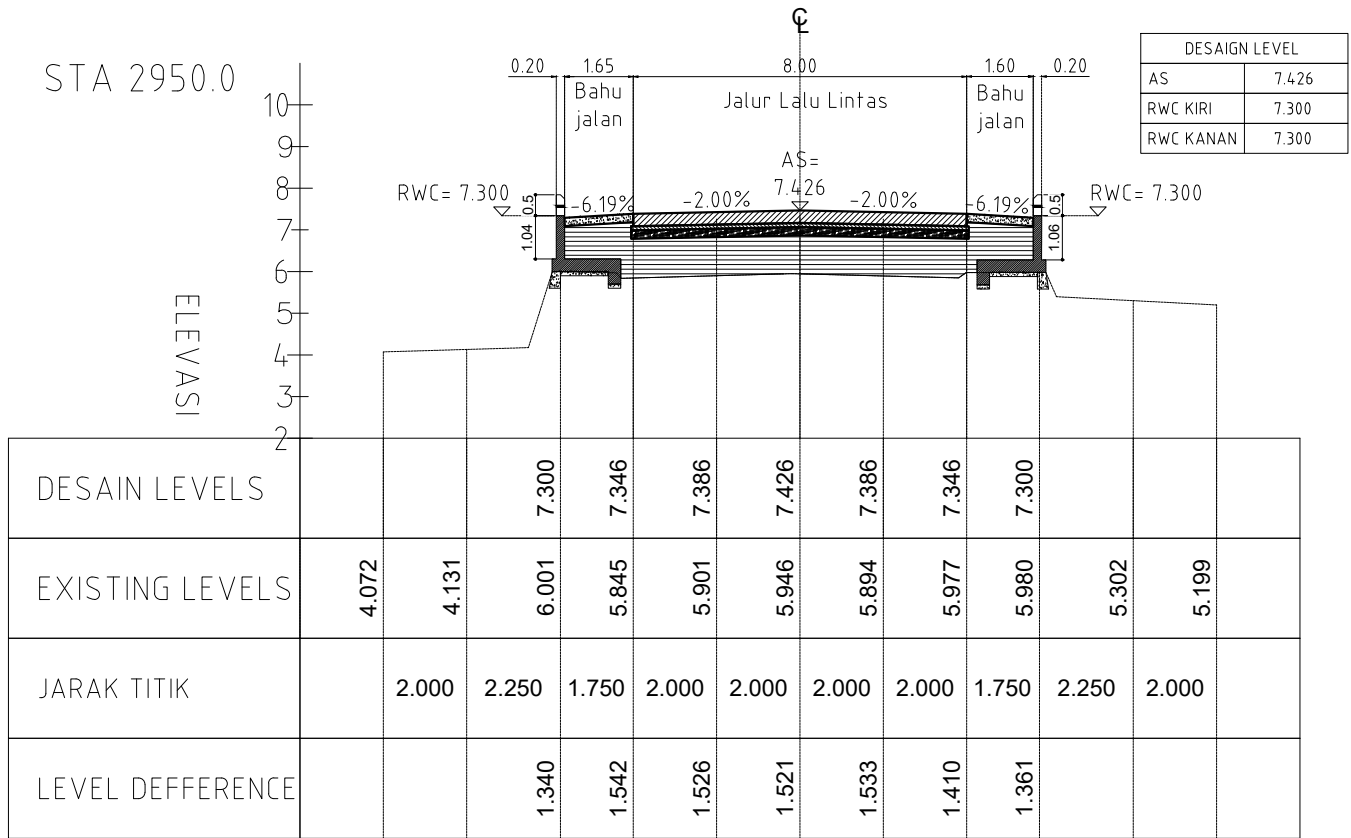
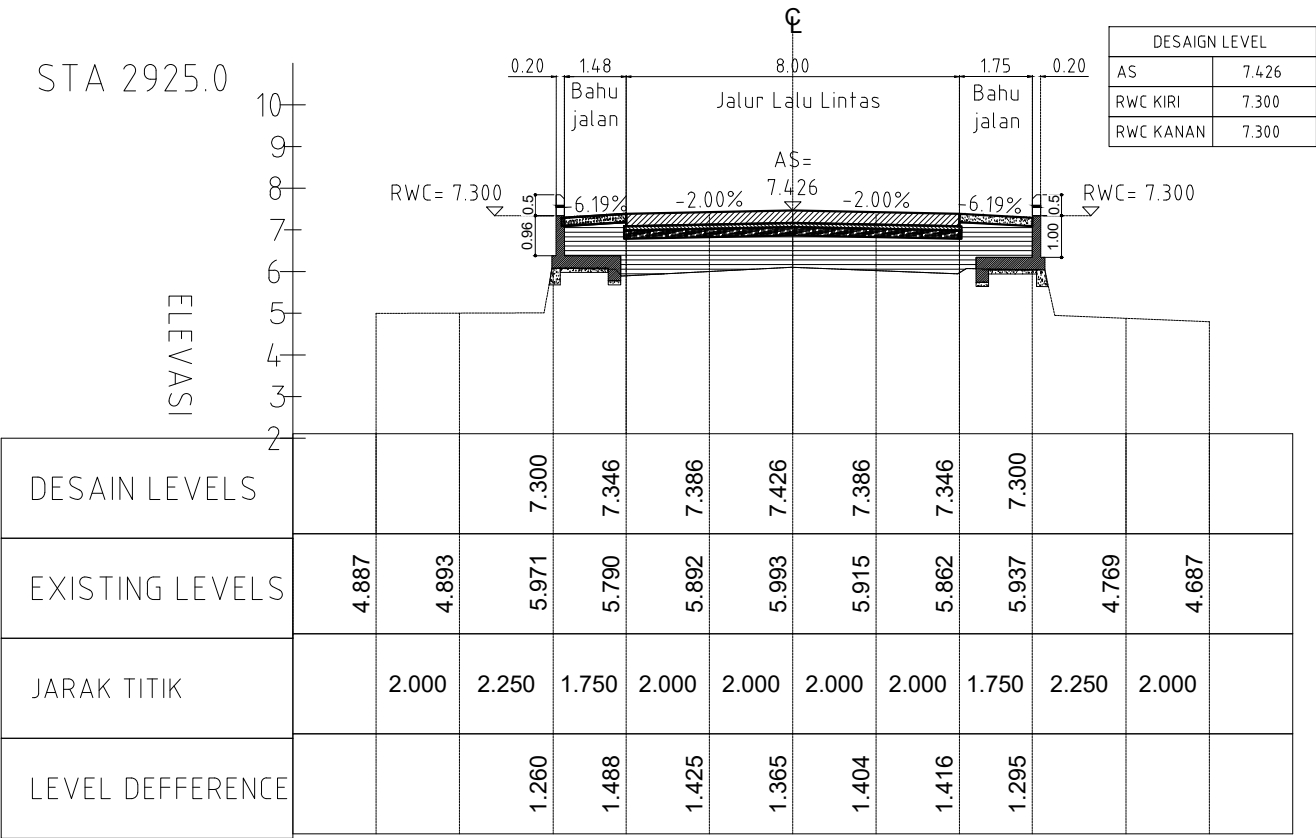
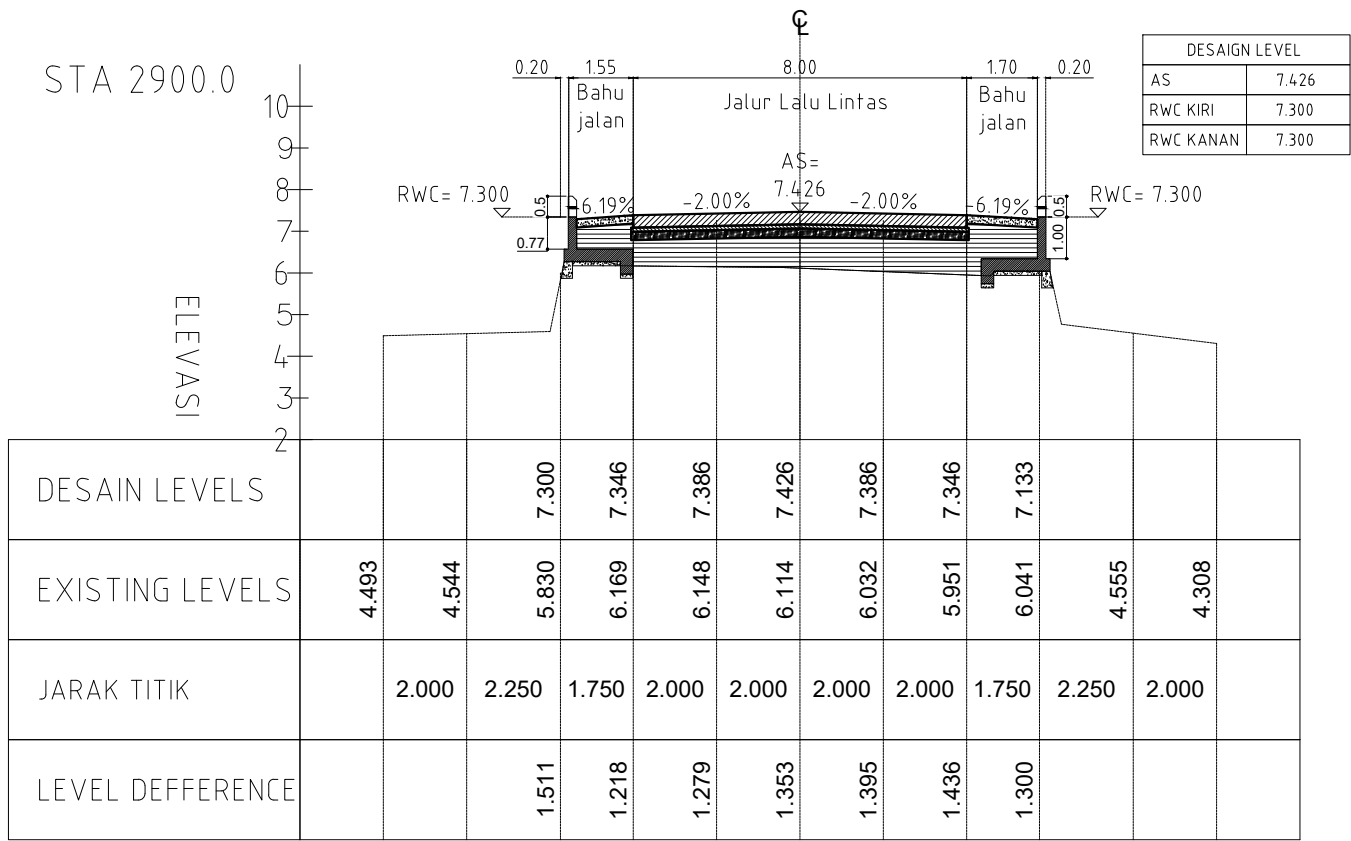
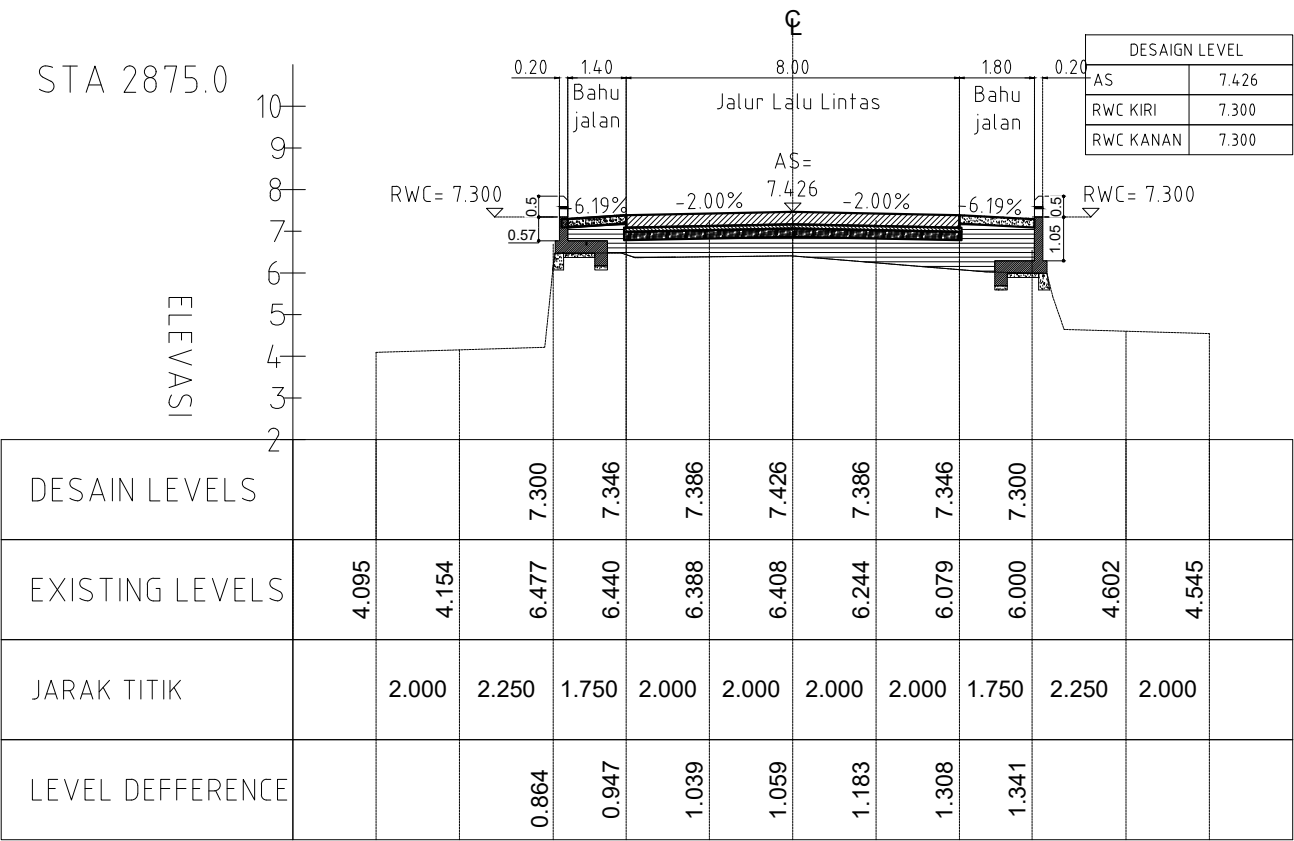


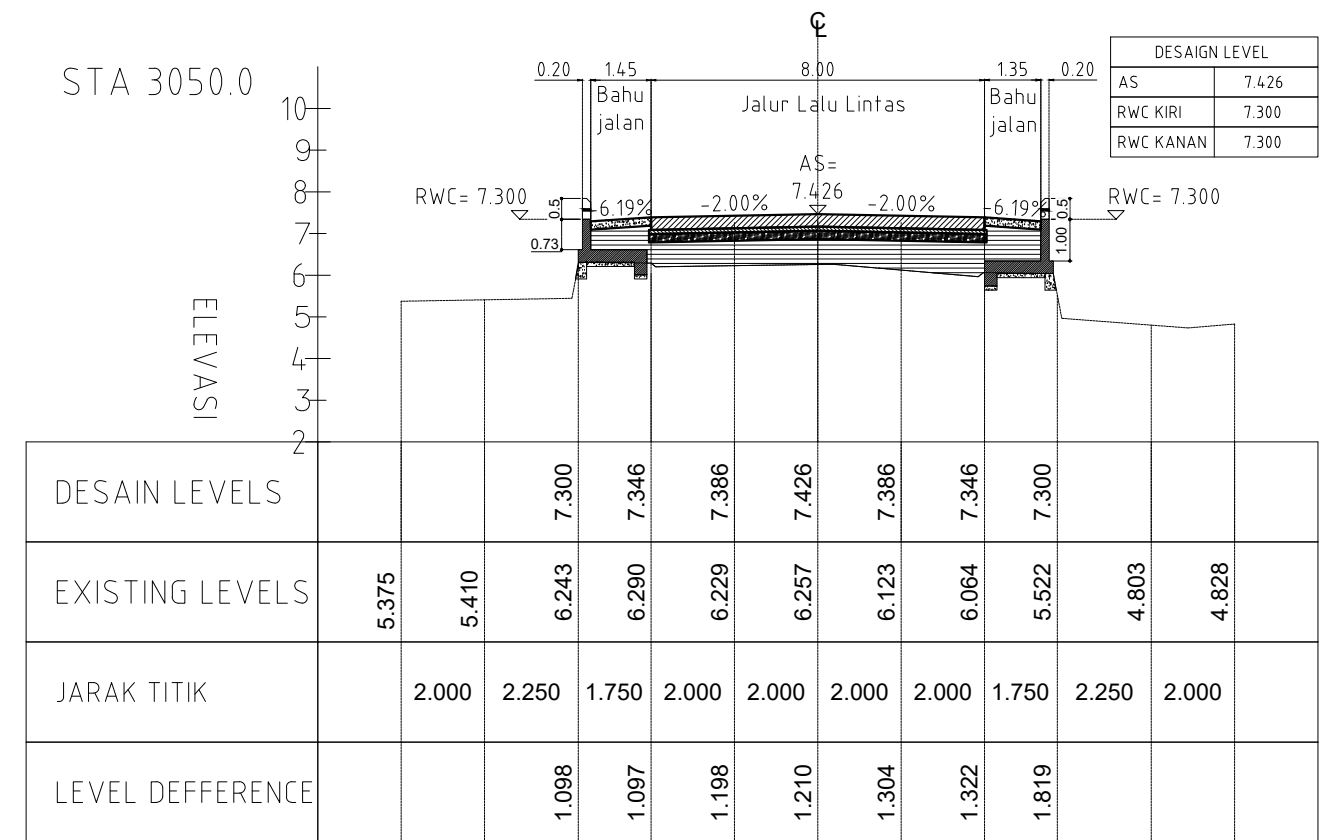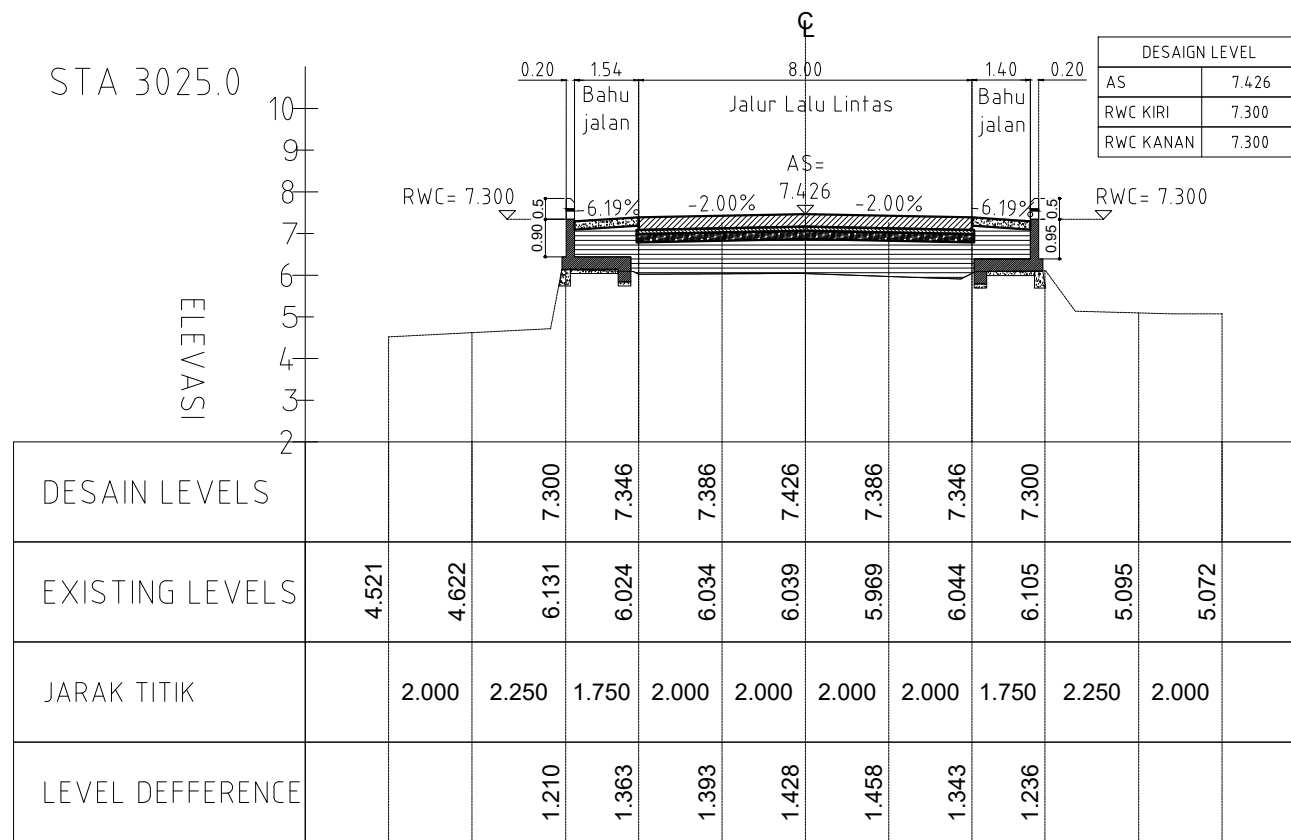

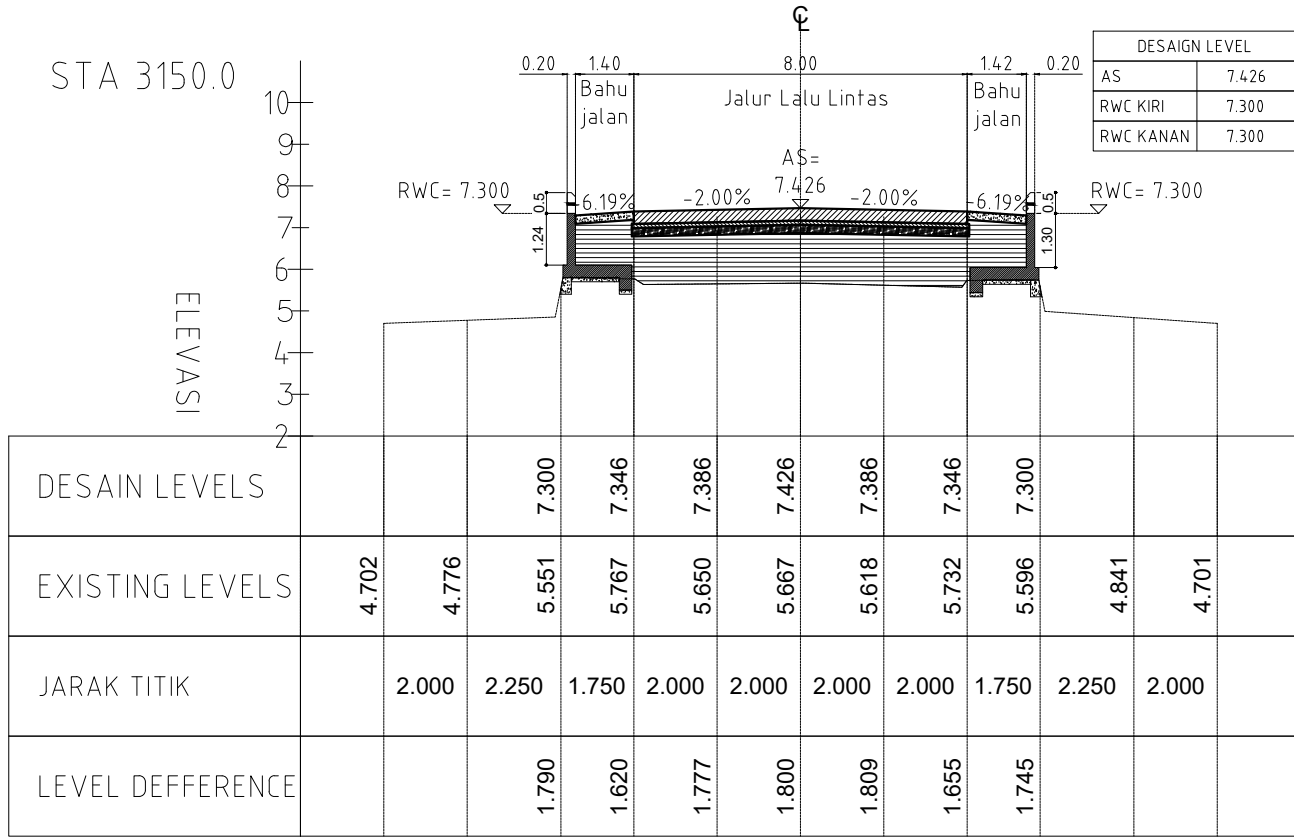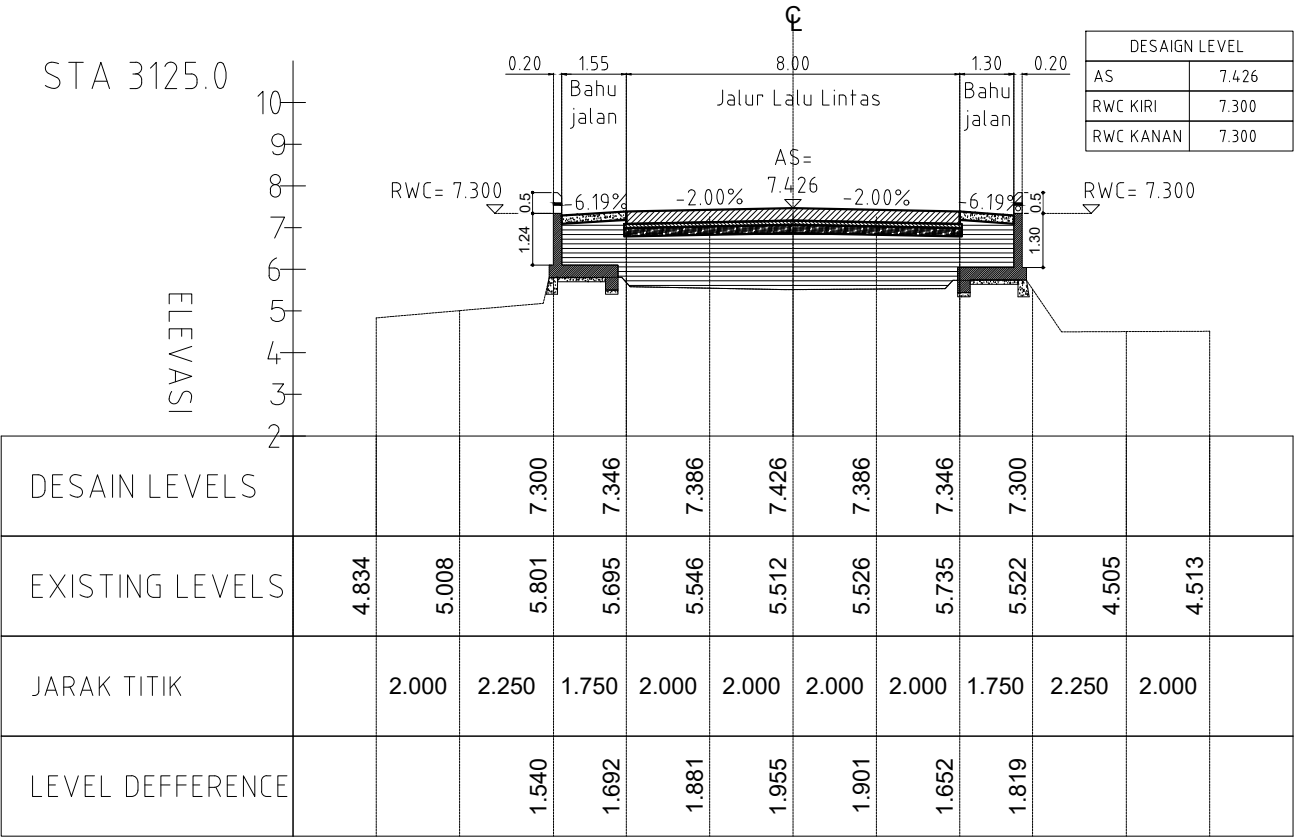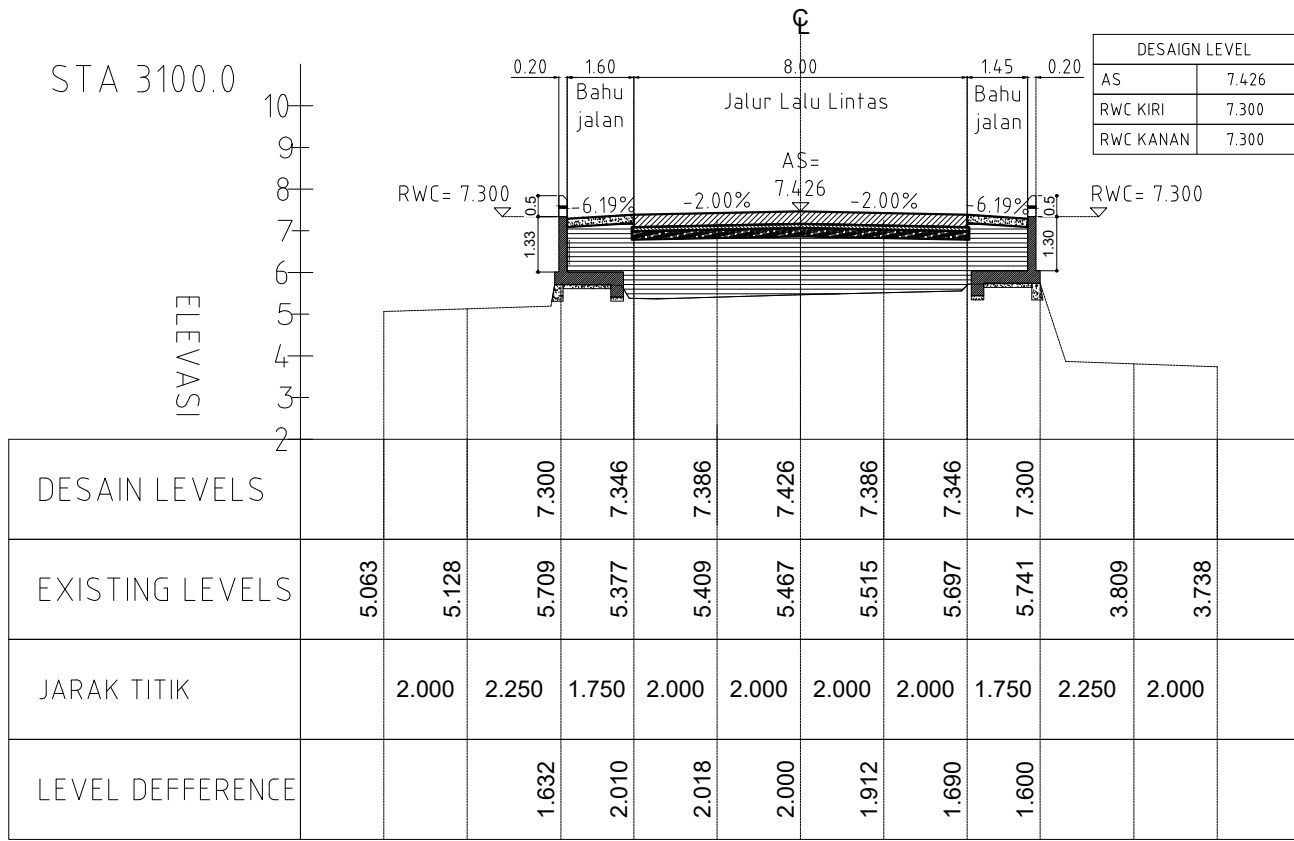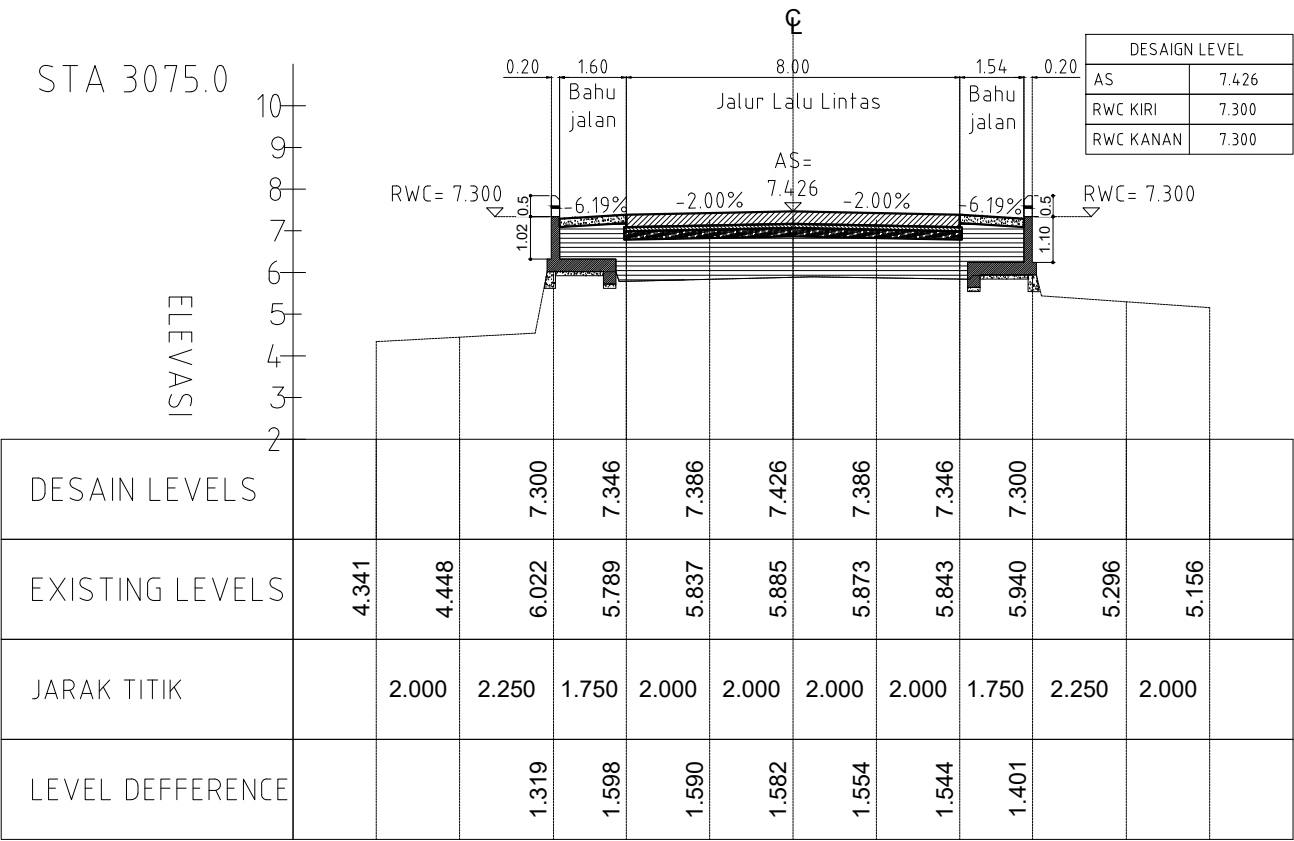

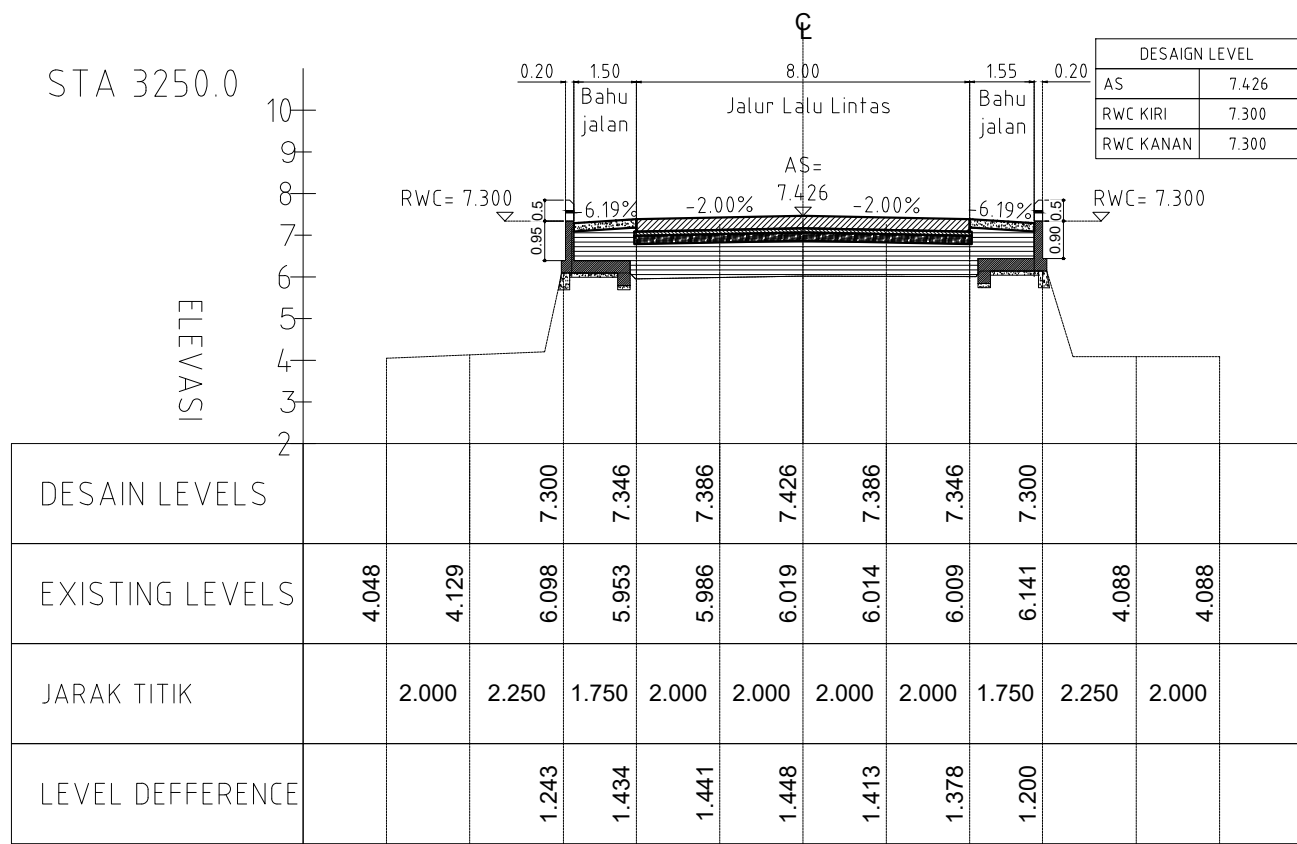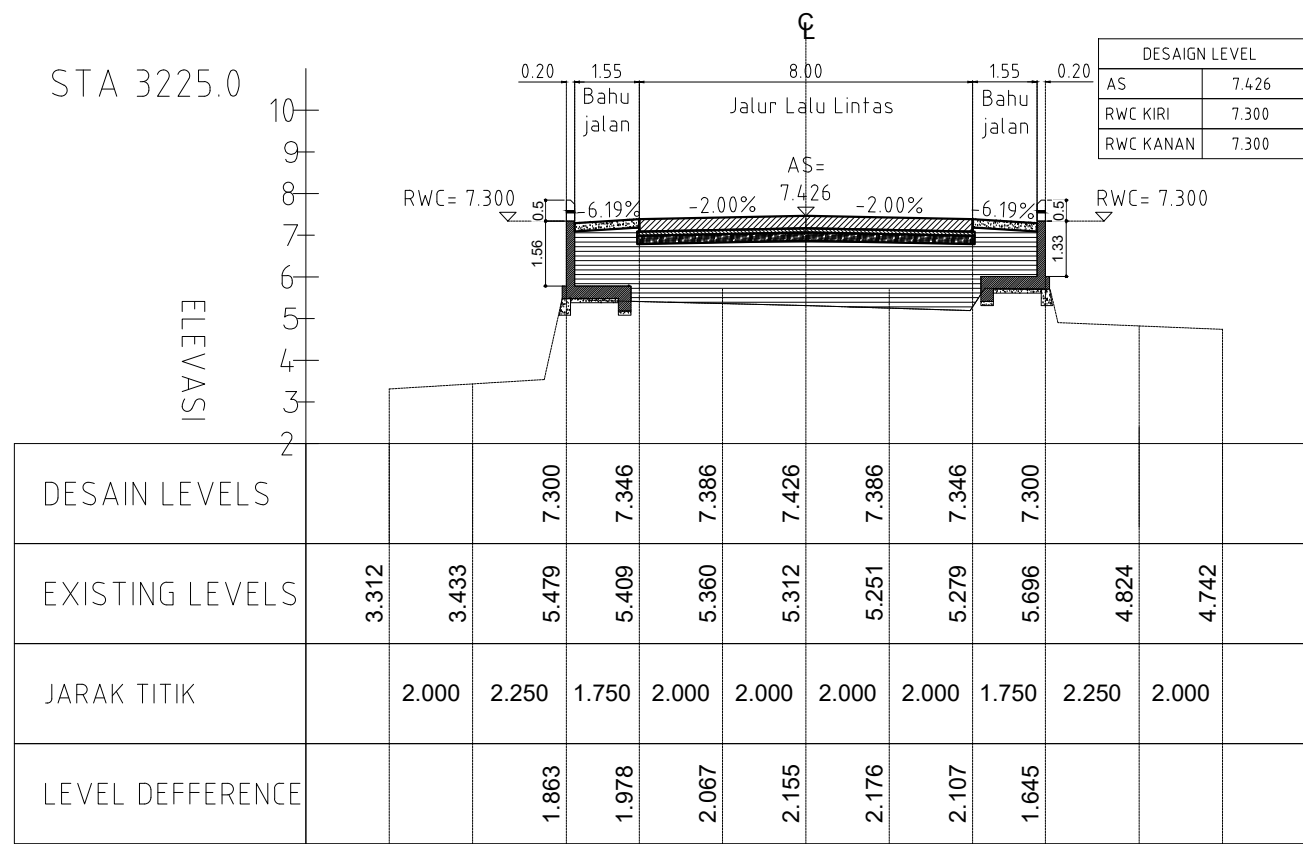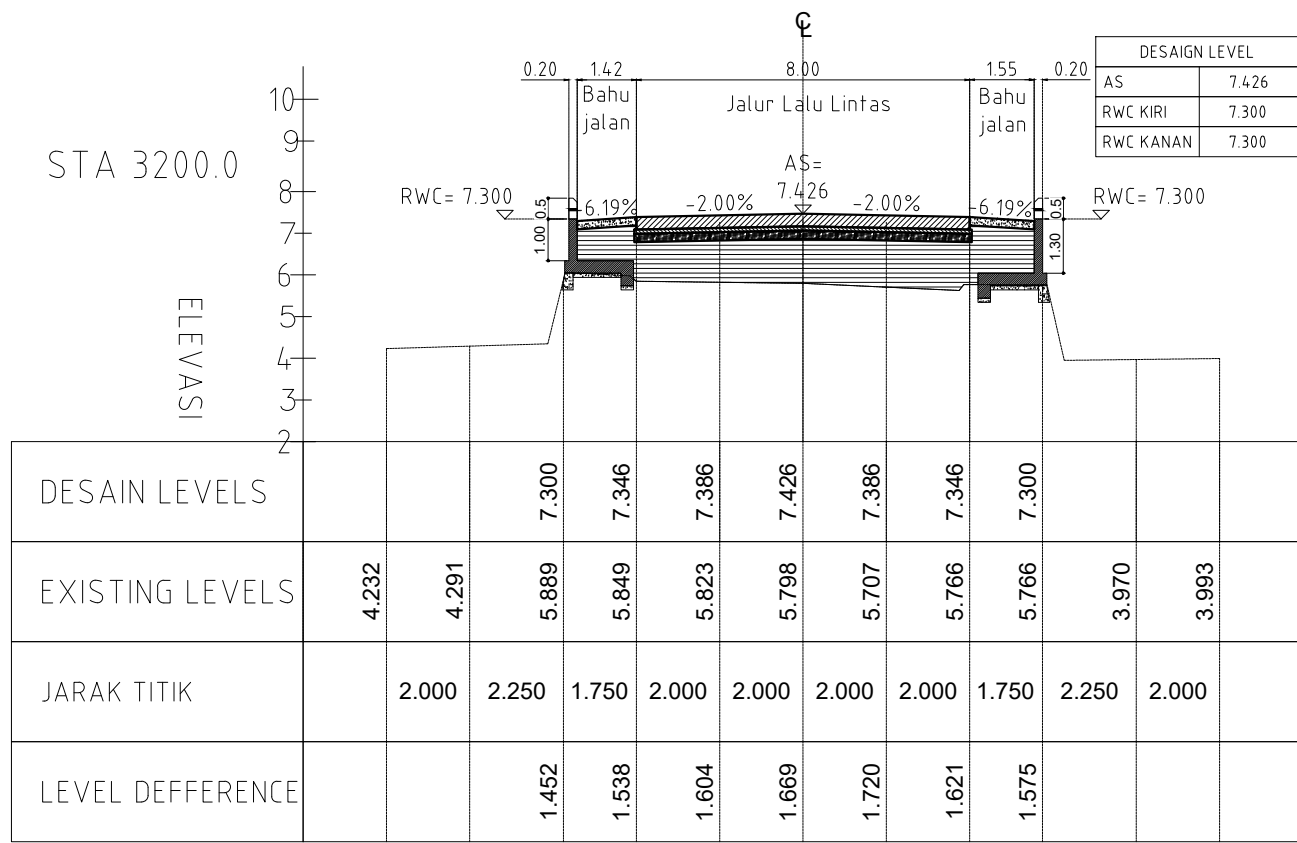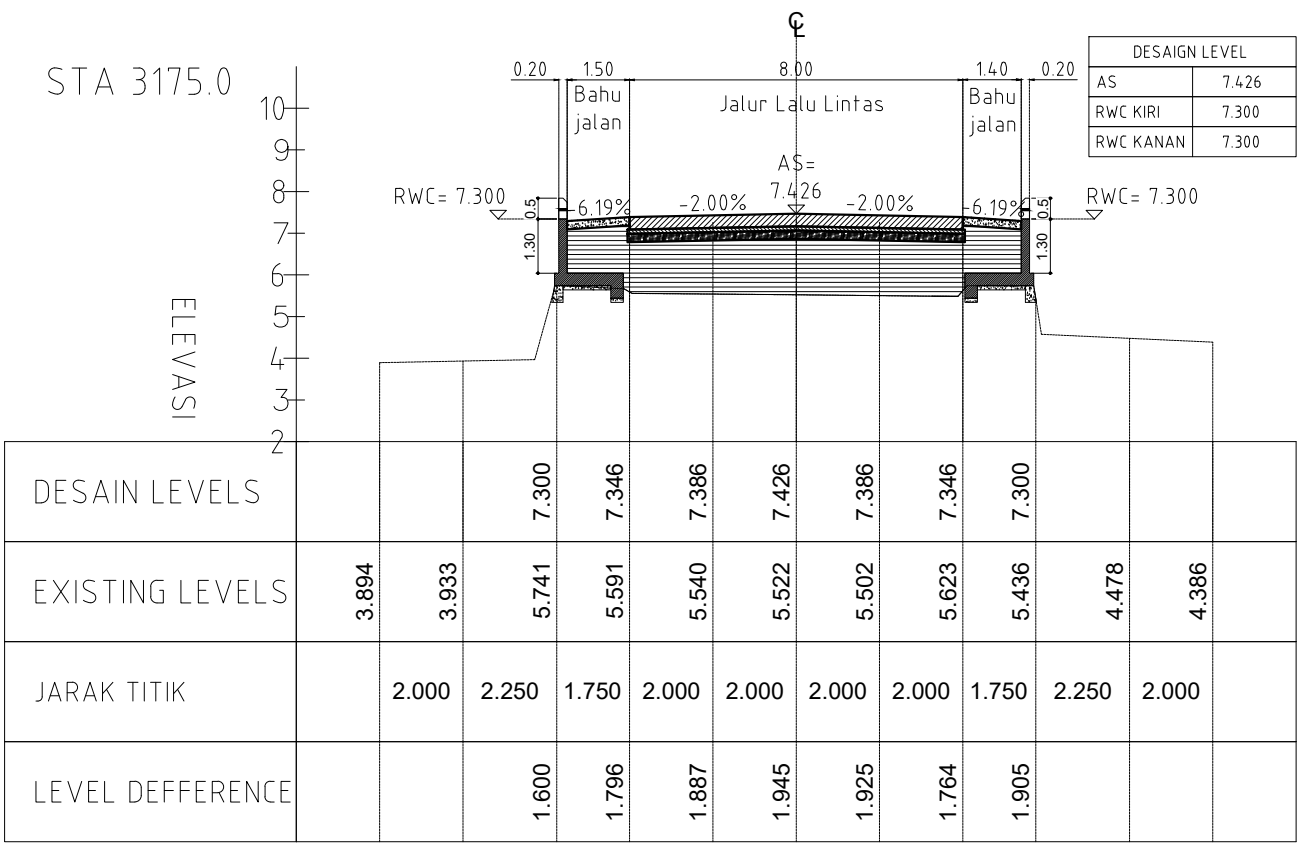

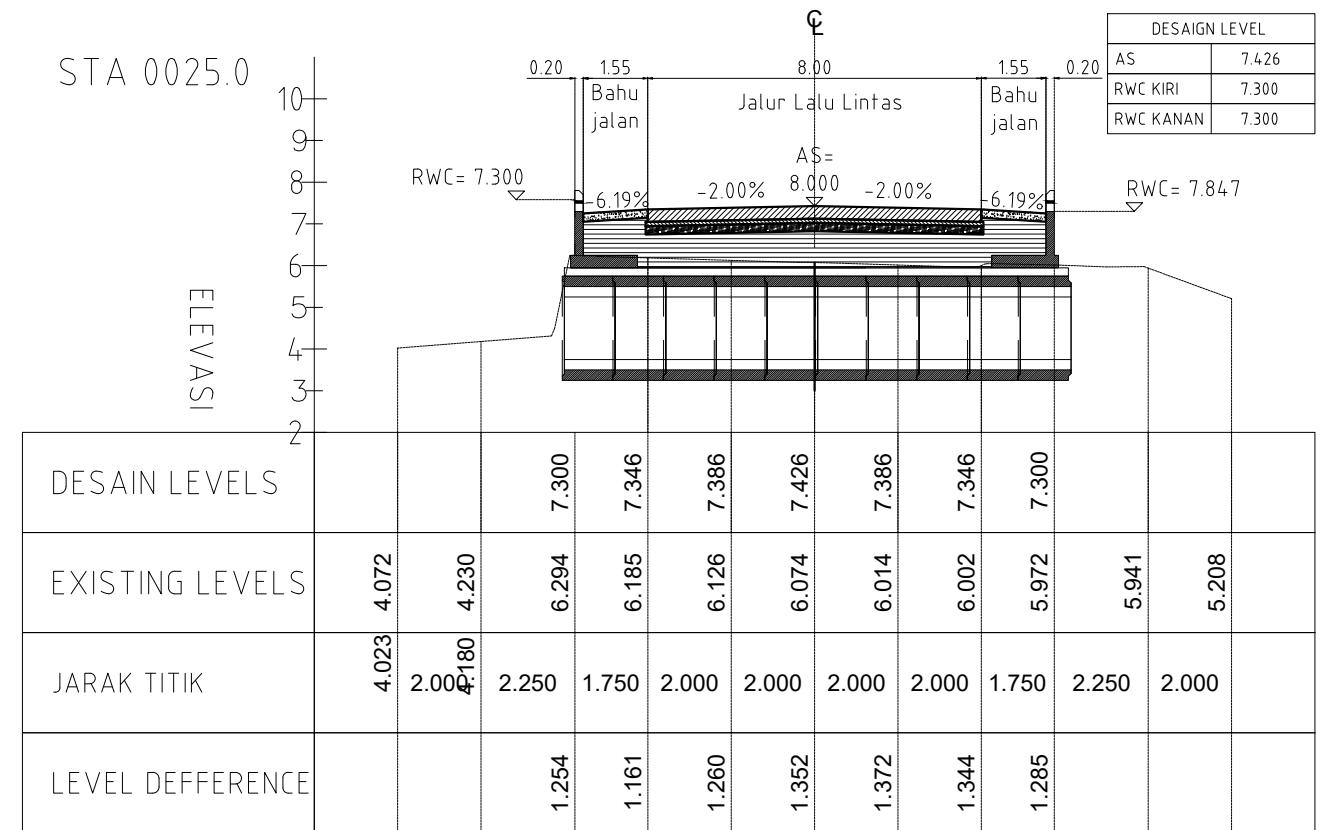

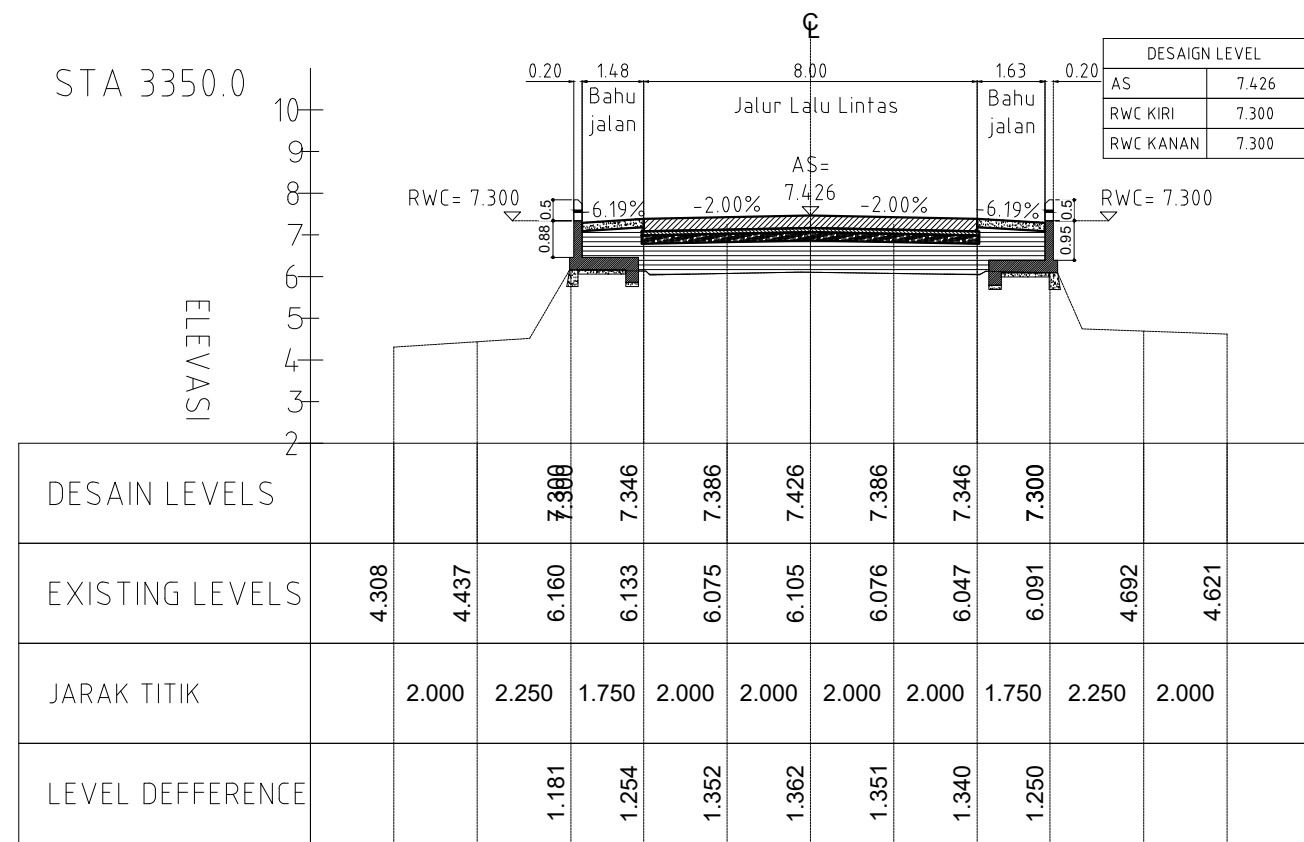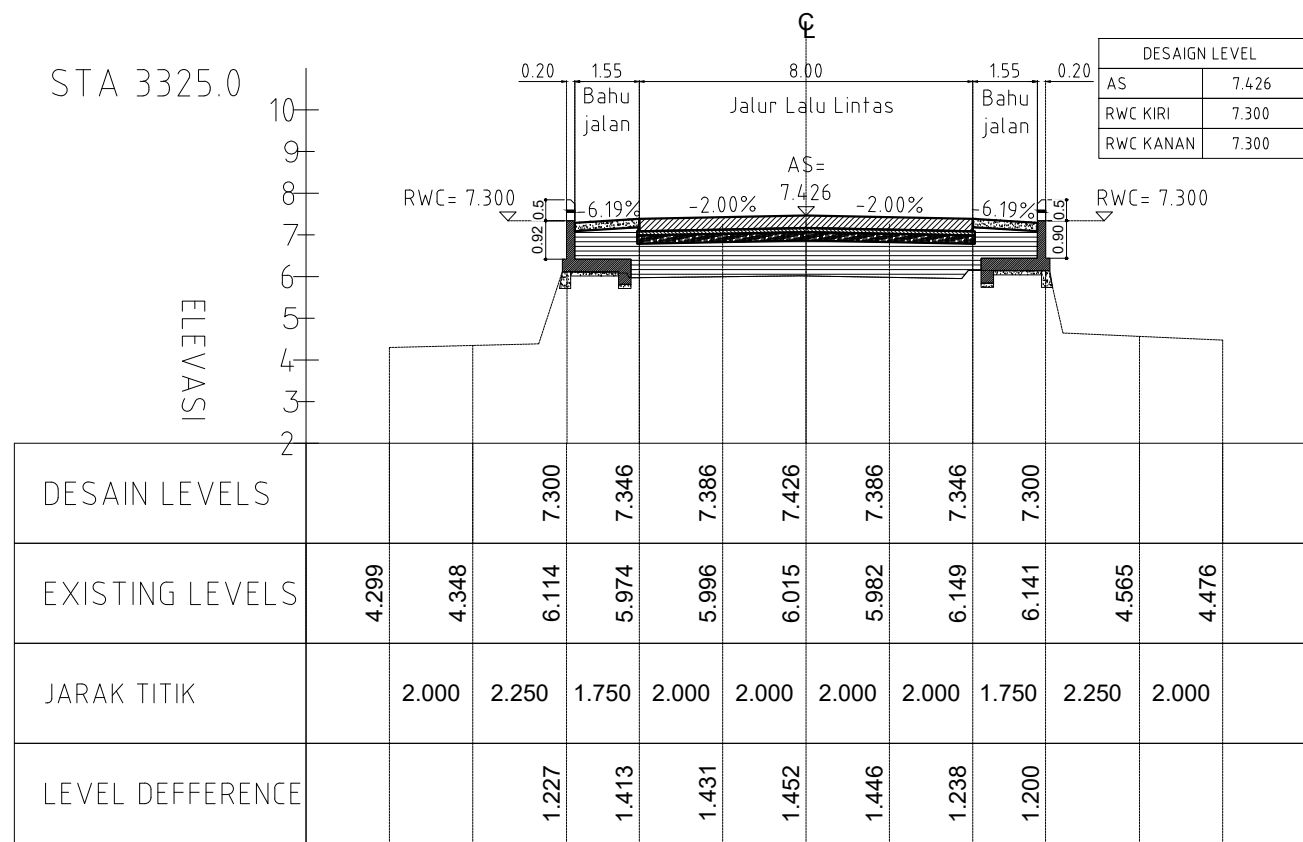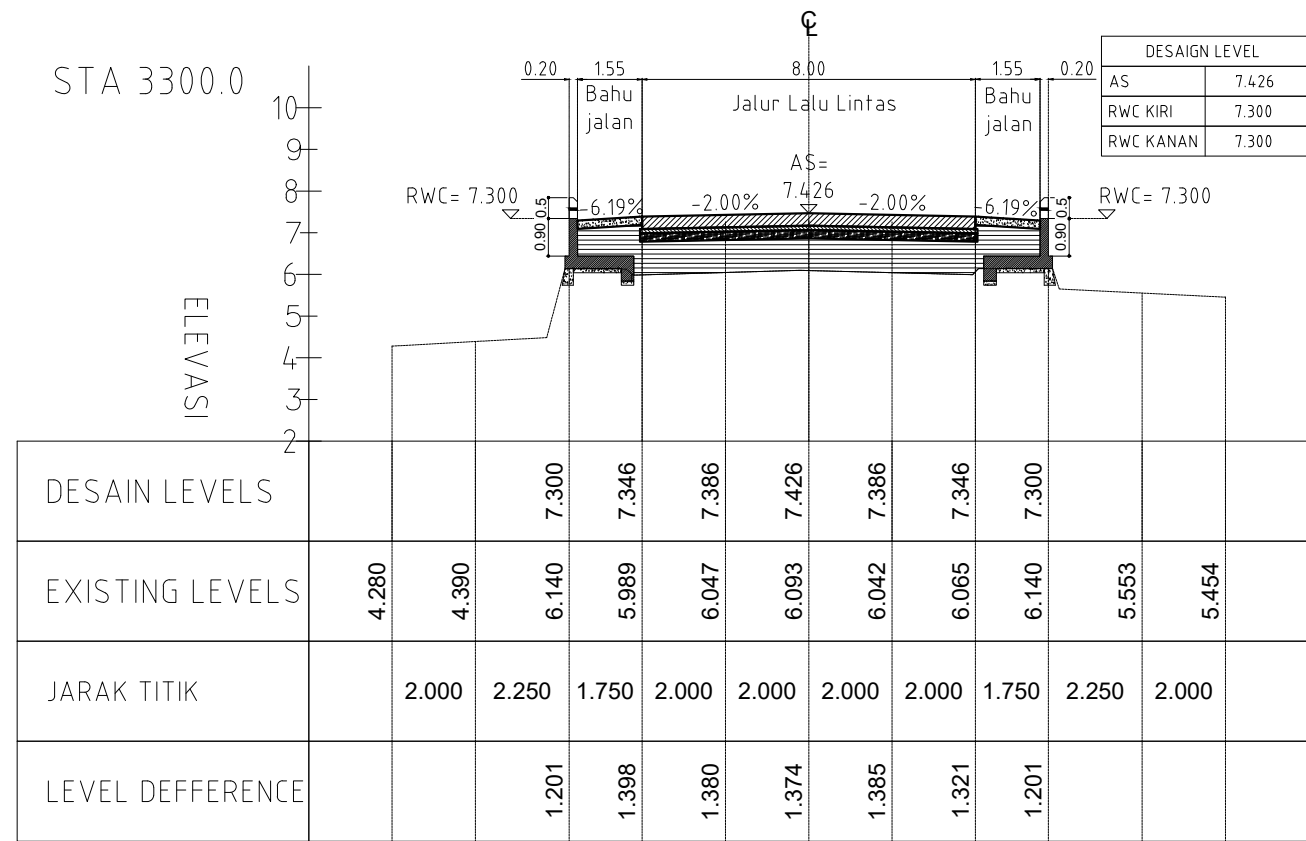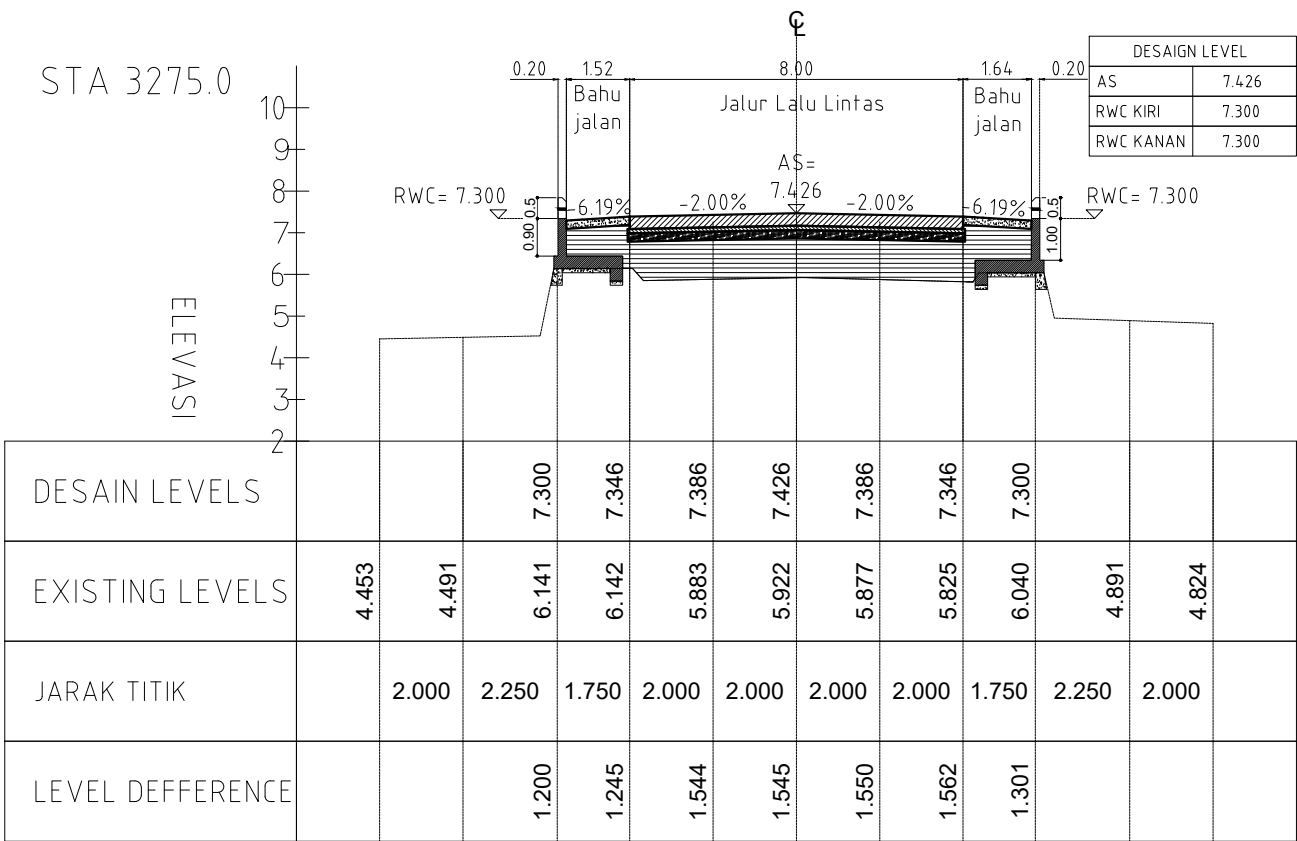

SKALA				
1 : 100				




Yang Direvisi

Oleh

Direnc

Diset




	KEMENTERIAN PEKERJAAN UMUM DIREKTORAT JENDERAL SUMBER DAYA AIR BALAI WILAYAH SUNGAI SUMATERA VII BENGKULU SNVT P.J.S.A. SUMATERA VII PROVINSI BENGKULU Jl. Bawang Putih No. 25, Bengkulu, Telp/Fax : (0735) 341405			Provinsi : BENGKULU	
	PEKERJAAN : PEMBANGUNAN PENGENDALIAN BANJIR AIR BENGKULU KOTA BENGKULU			BWS SUMATERA VII BENGKULU	
AS BUILT DRAWING : POTONGAN MELINTANG			Lokasi : Jl. Irian		
Dibuat Oleh : KARYA - JAYA KSO Drafter : Yusuf Barakka			Kecamatan : Sungai Serut, Tanjung Agung.		
Diperiksa dan Disetujui Oleh : Team Leader : Erwin, ST			Kab./Kota : Kota Bengkulu		
Supervisor Engineer : Antonius Ucik, ST			No. Gambar :		
Mengetahui : Direksi Lapangan : Franky Antonyo, ST			No. Lembar : 7208		
			Tahun : 2025		
			No. Kontrak : HK0102/Bws7.8/272/2025		

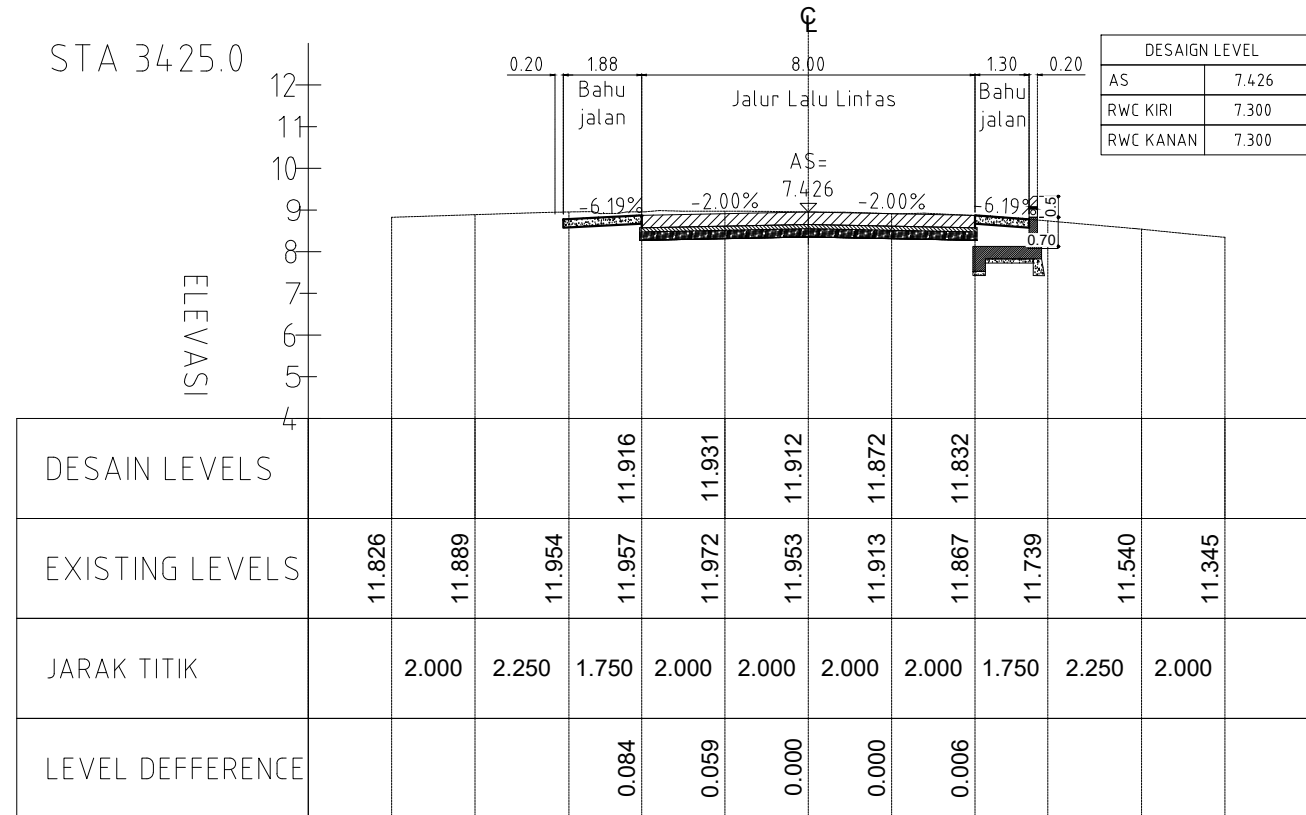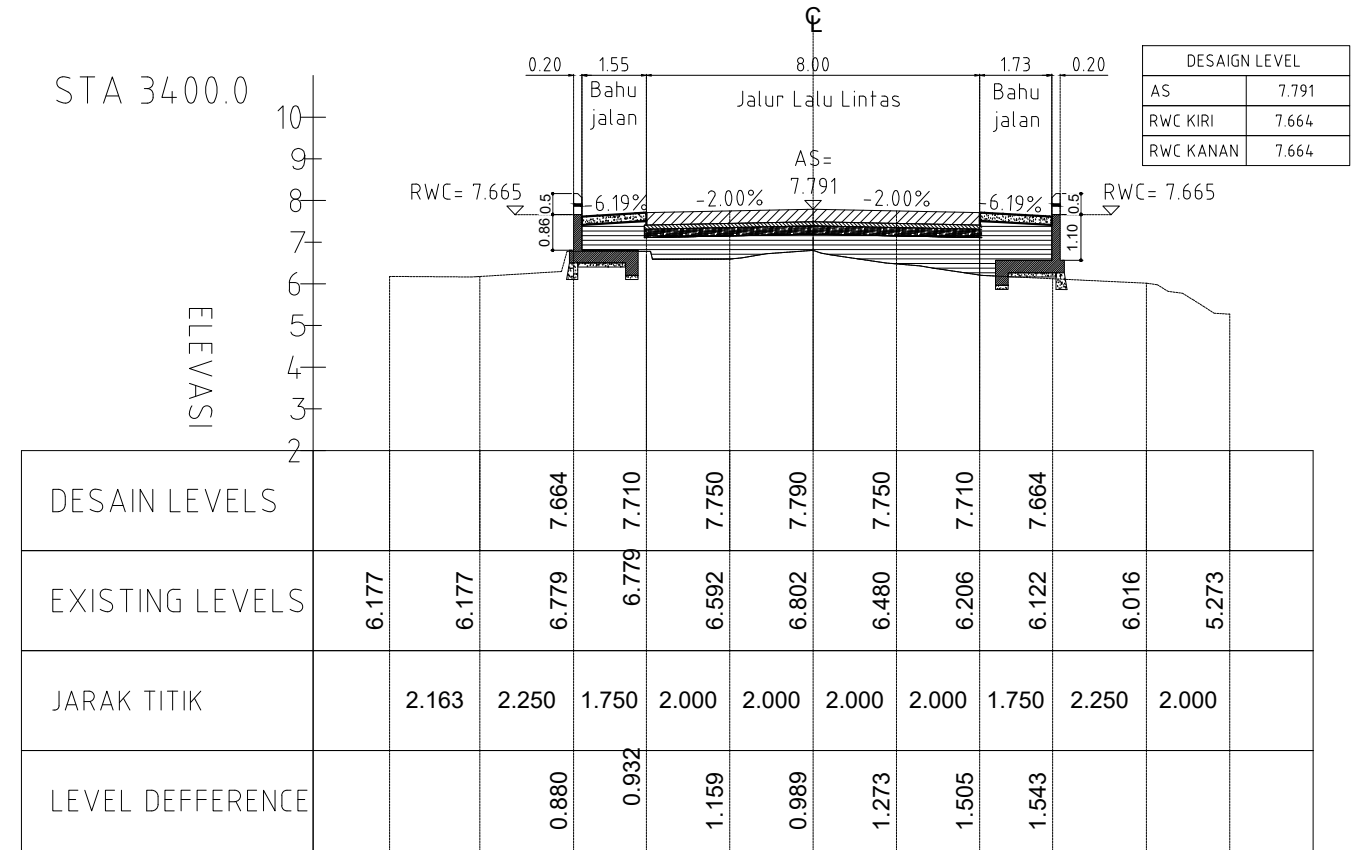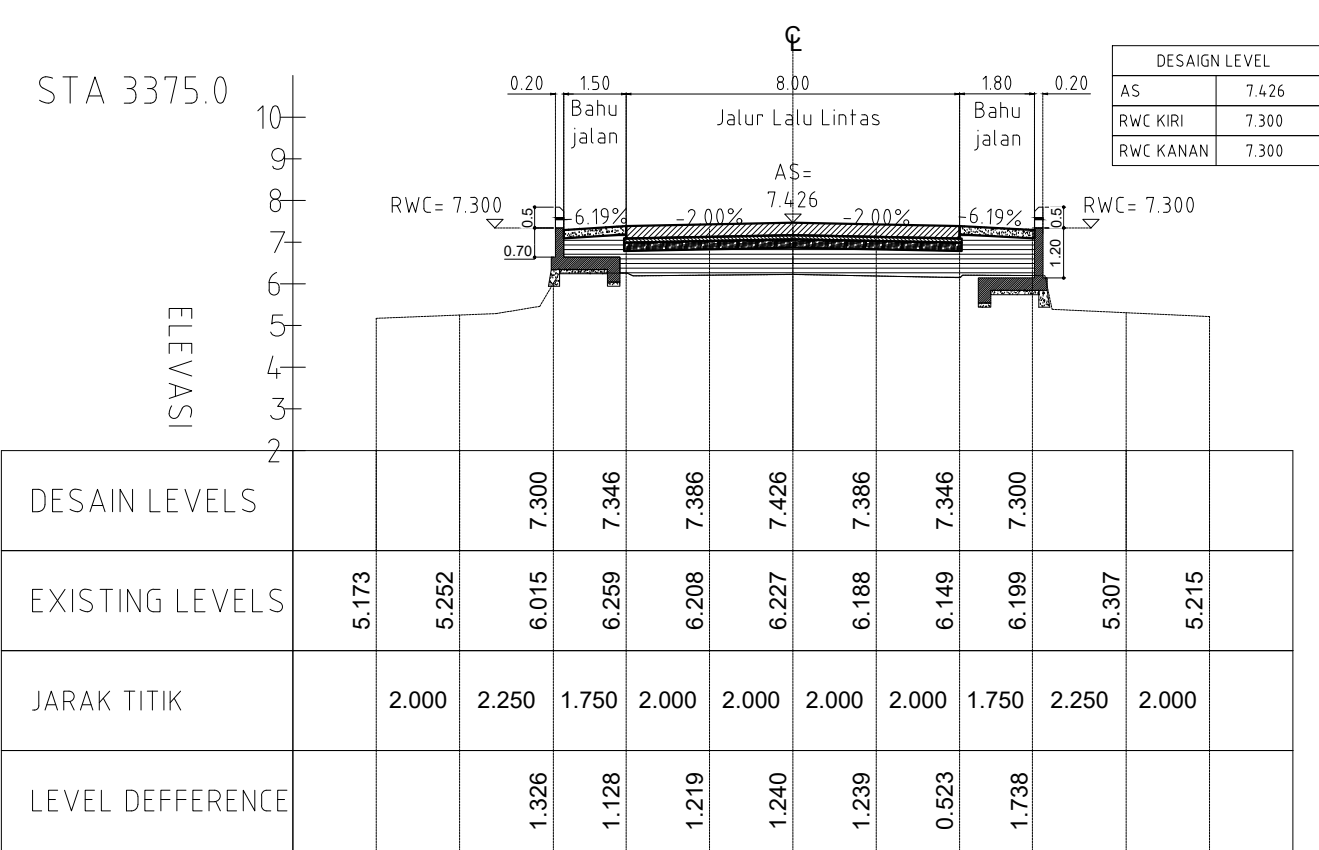





SKALA				
1 : 100	Yang Direvisi	Oleh	Direnc	Diset



KEMENTERIAN PEKERJAAN UMUM DIREKTORAT JENDERAL SUMBER DAYA AIR BALAI WILAYAH SUNGAI SUMATERA VII BENGKULU SNVT P.J.S.A. SUMATERA VII PROVINSI BENGKULU Jl. Bawang Putih No.25, Bengkulu, Telp/Fax : (0736) 341455				Provinsi : BENGKULU	
PEKERJAAN : PEMBANGUNAN PENGENDALIAN BANJIR AIR BENGKULU KOTA BENGKULU				BWS SUMATERA VII BENGKULU	
AS BUILT DRAWING : POTONGAN MELINTANG				Lokasi : Jl. Irian	
Dibuat Oleh : KIRYA - JAYA, KSO				Kecamatan : Sungai Serut, Tanjung Agung.	
Diperiksa dan Disetujui Oleh : Manajer Proyek				Kab./Kota : Kota Bengkulu	
Dikerjakan Oleh : Drafter				No. Gambar :	
Dikerjakan Oleh : Team Leader				No. Lembar : 7209	
Dikerjakan Oleh : Supervisor Engineer				Tahun	
Dikerjakan Oleh : Direksi Lapangan				No. Kontrak	
Dikerjakan Oleh : Franky Antonyo, ST				2025	
				HK0102/Bws7.8/272/2025	

POTONGAN MELINTANG
(CROSS SECTION)

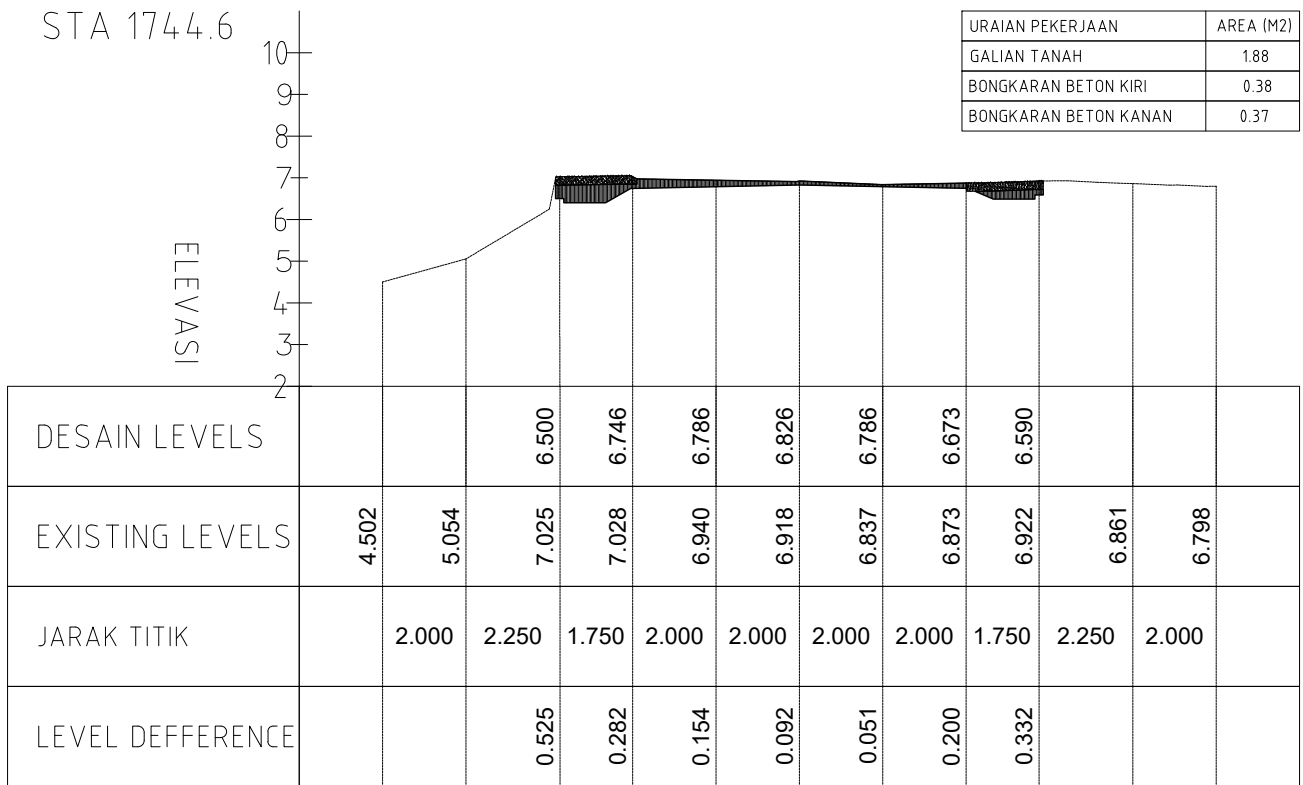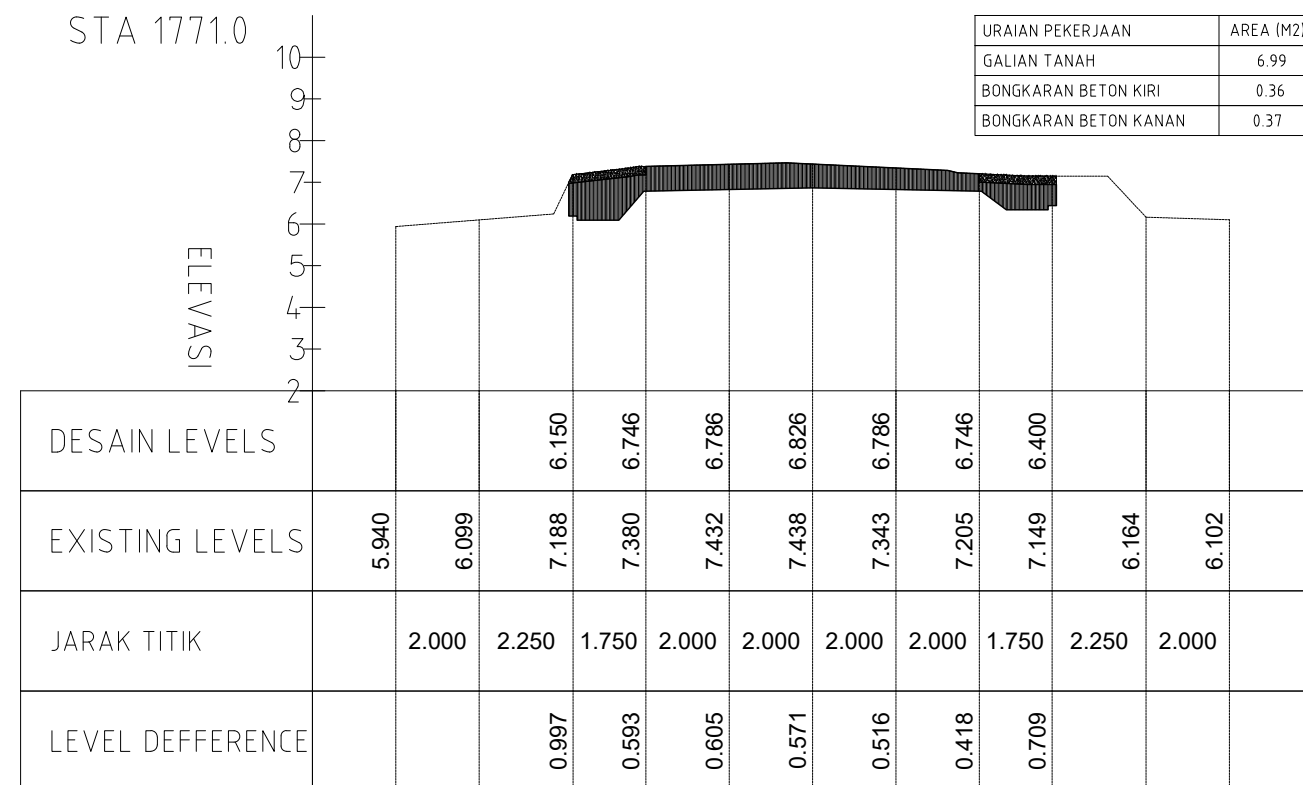
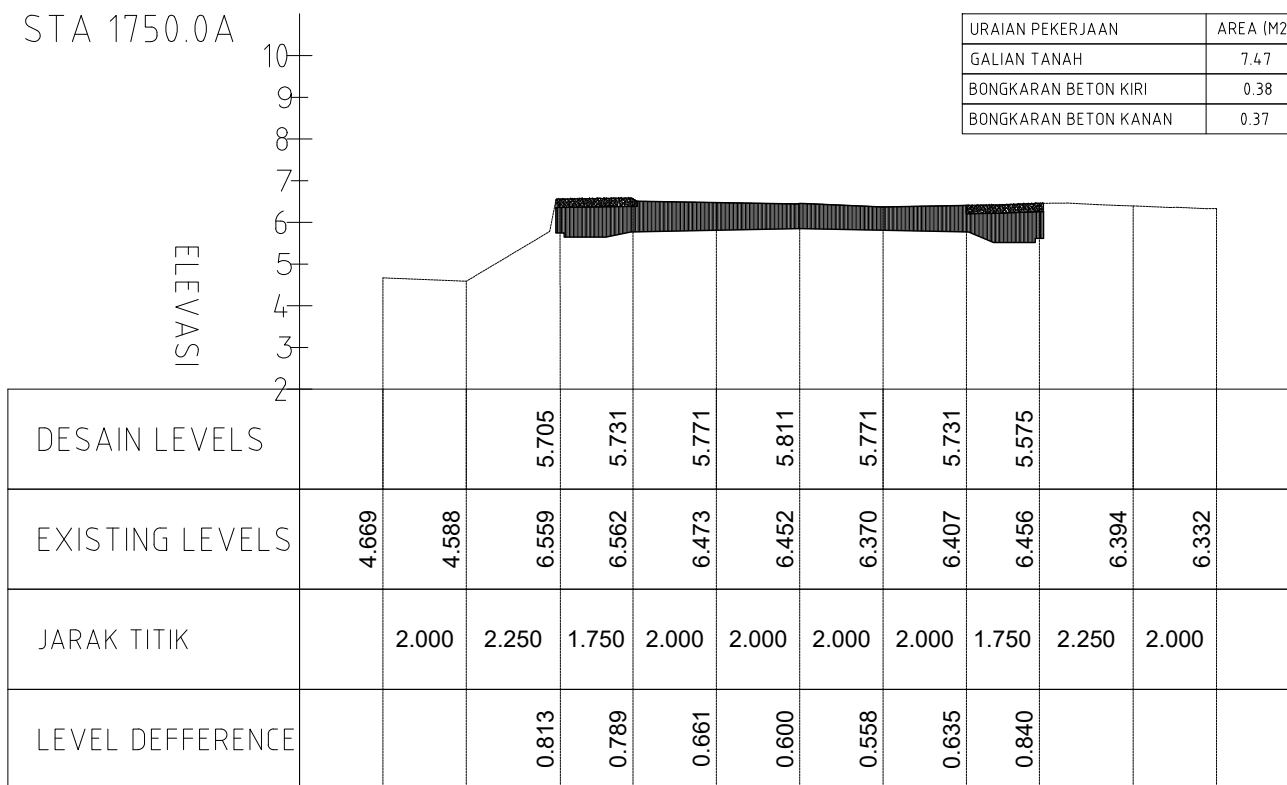


						Drafter	Yusuf Barakka	Kab./Kota : Kota Bengkulu	
					Diperiksa dan Disetujui Oleh:	Team Leader	Erwin, ST	No. Gambar :	
	Yang Direvisi	Oleh	Direnc	Diset		Supervisor Engineer	Antonius Uci, ST	No. Lembar : 8101	
					Mengetahui:	Direksi Lapangan	Franky Antonyo, ST	Tahun	No. Kontrak
								2025	HK0102/Bws7.8/27/2025

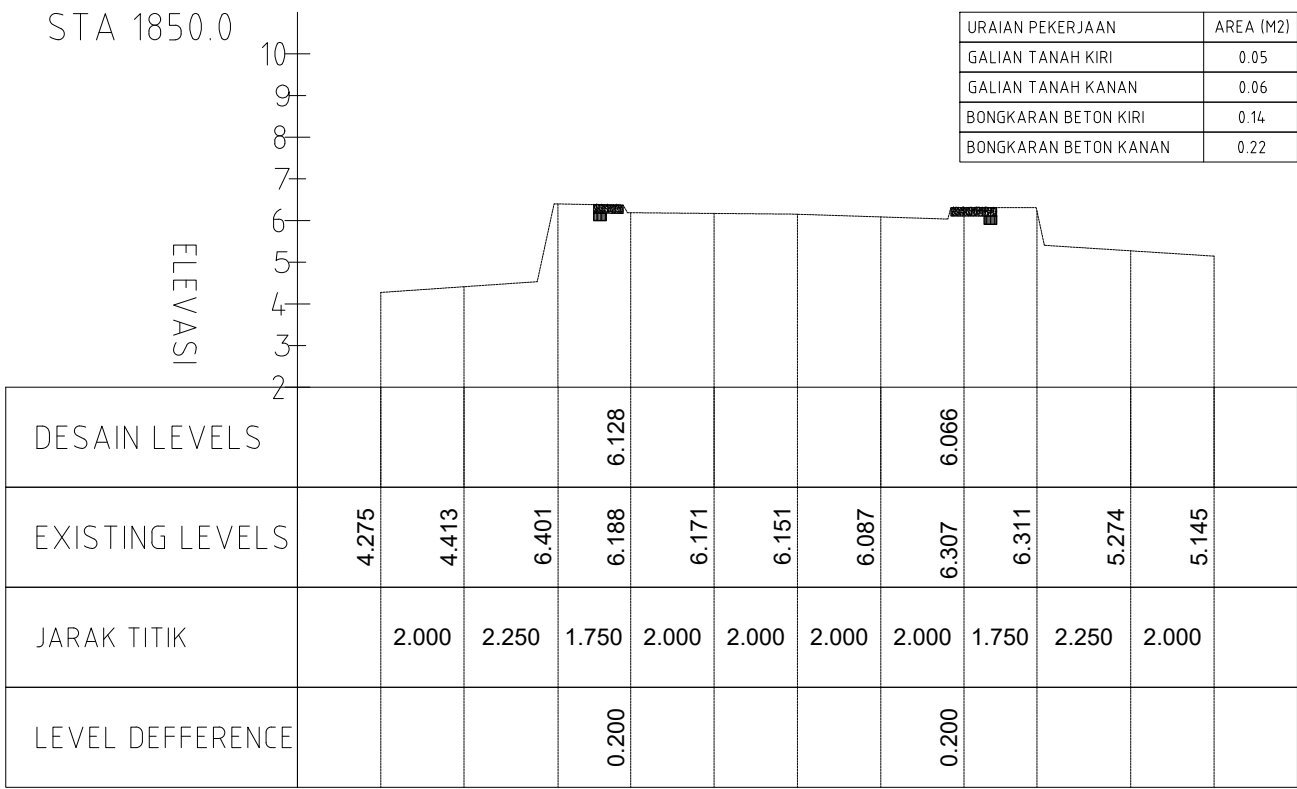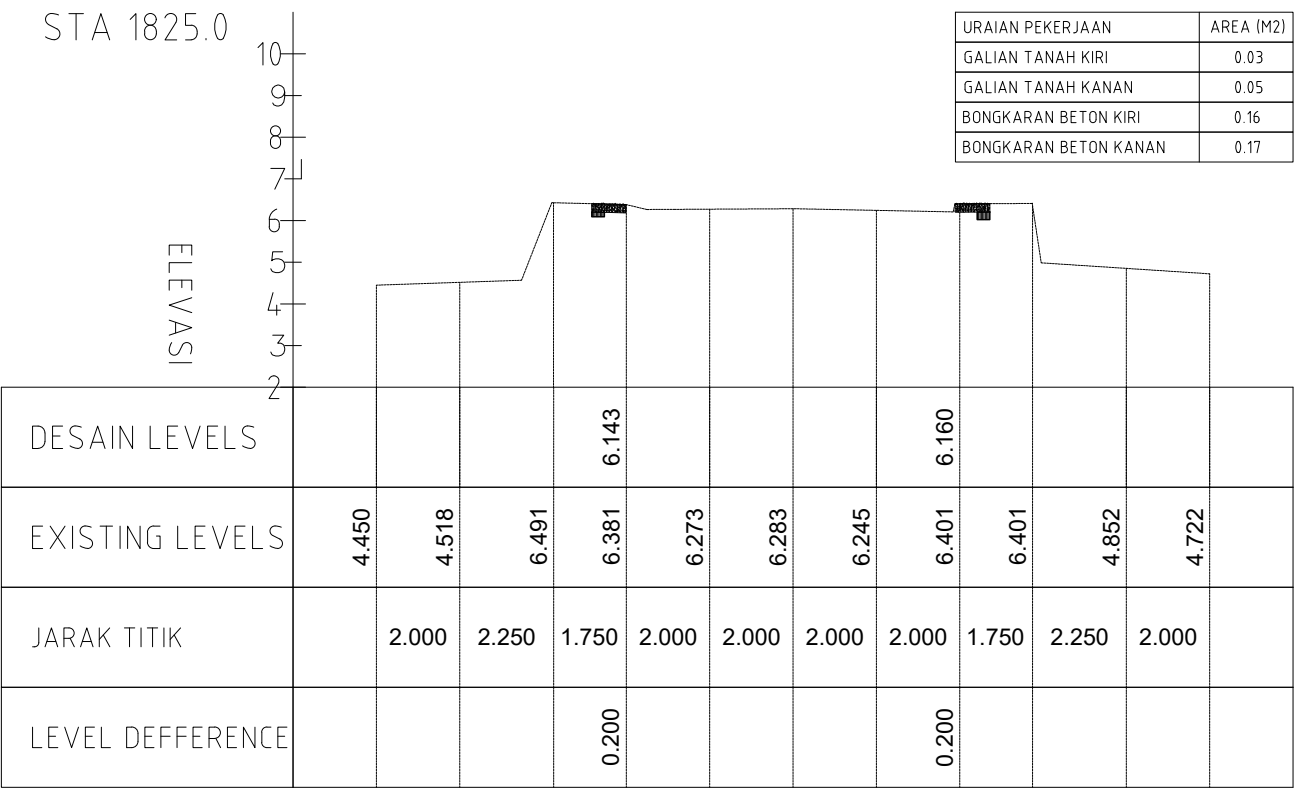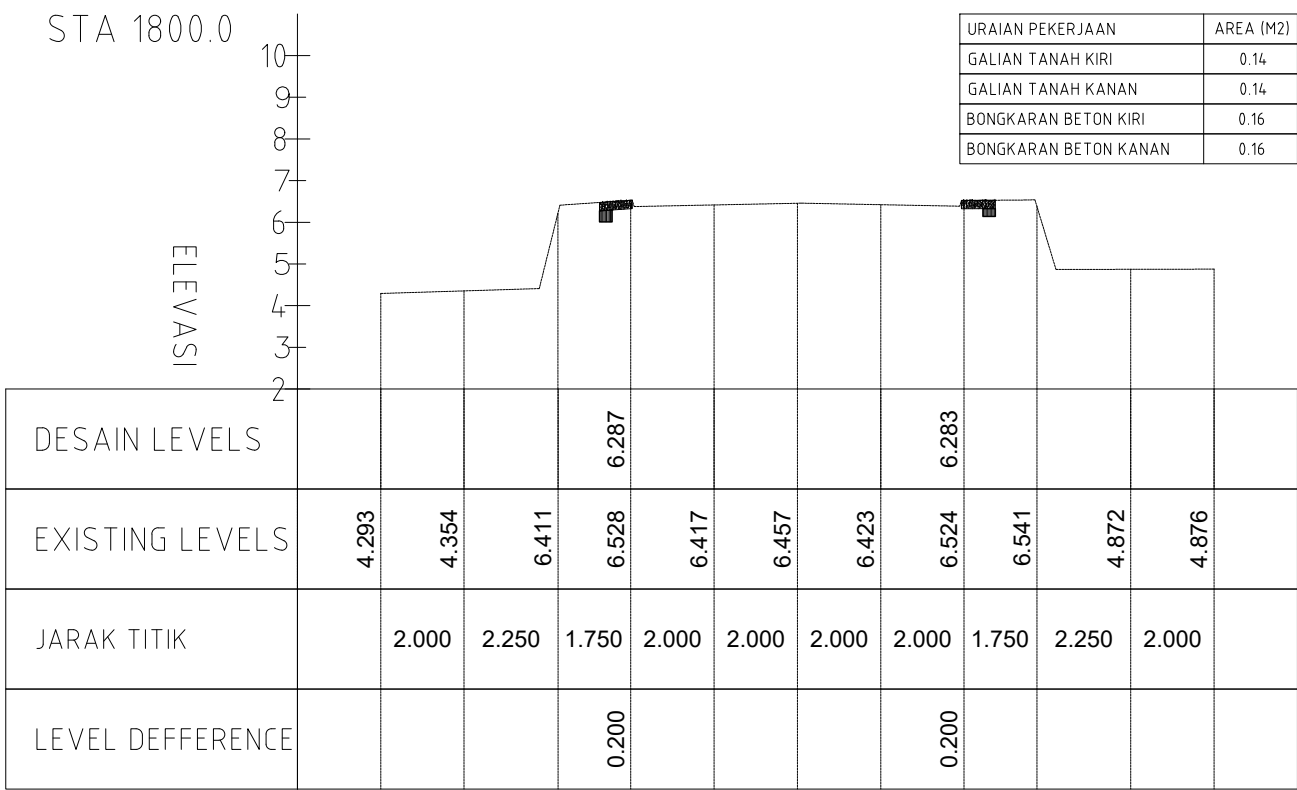
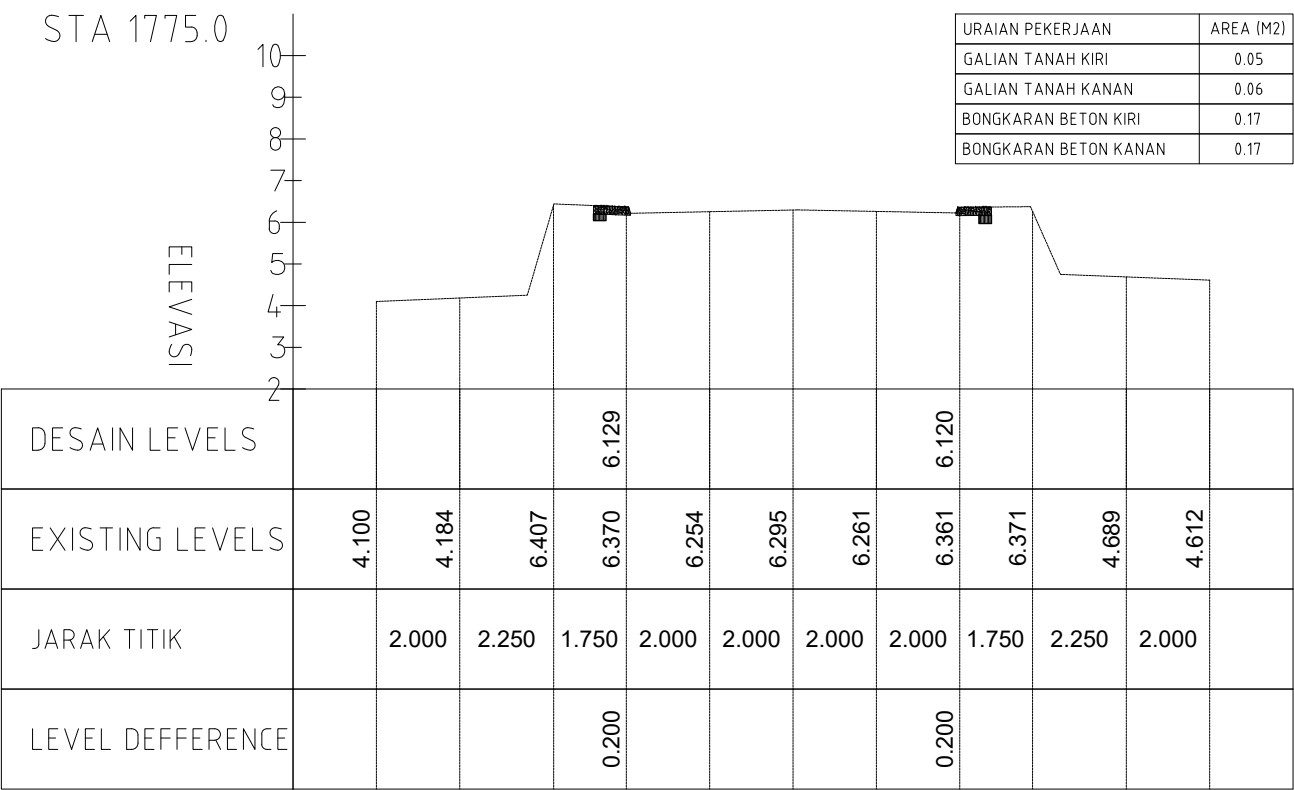


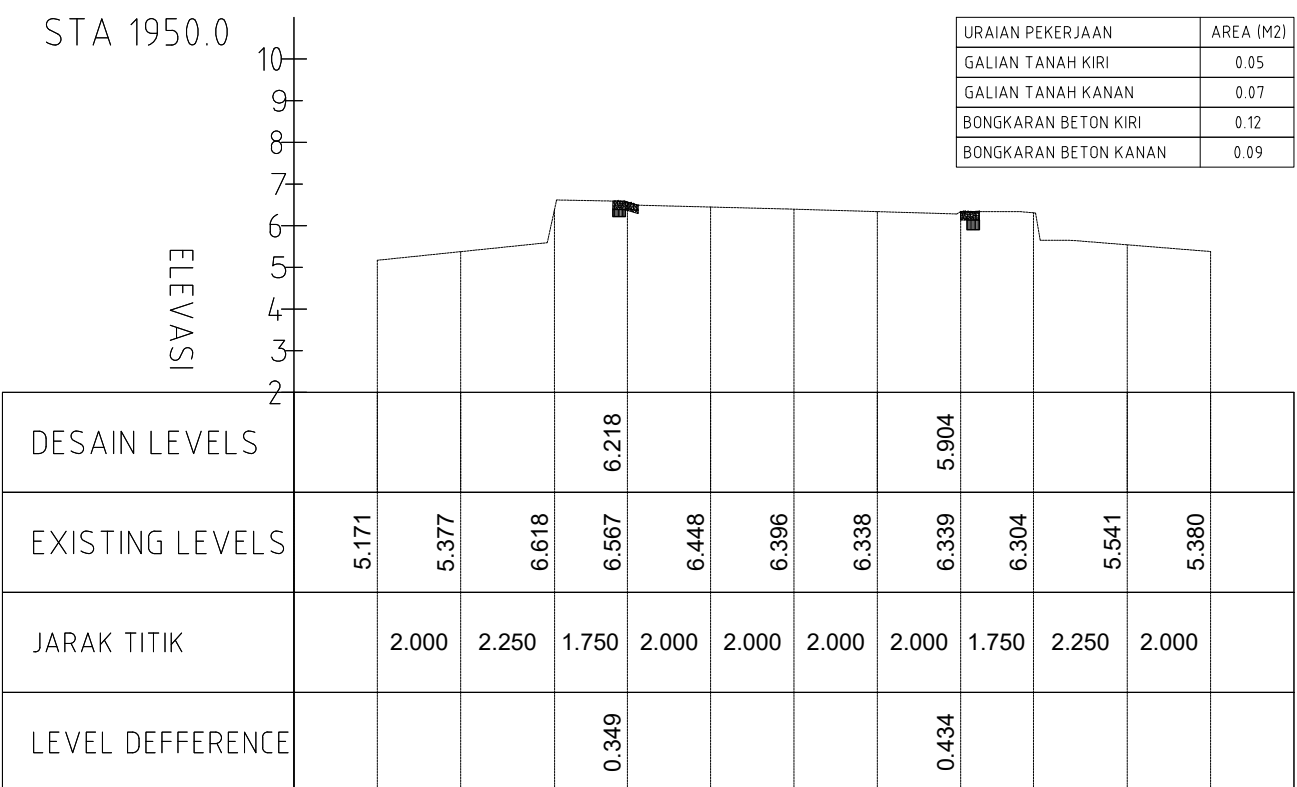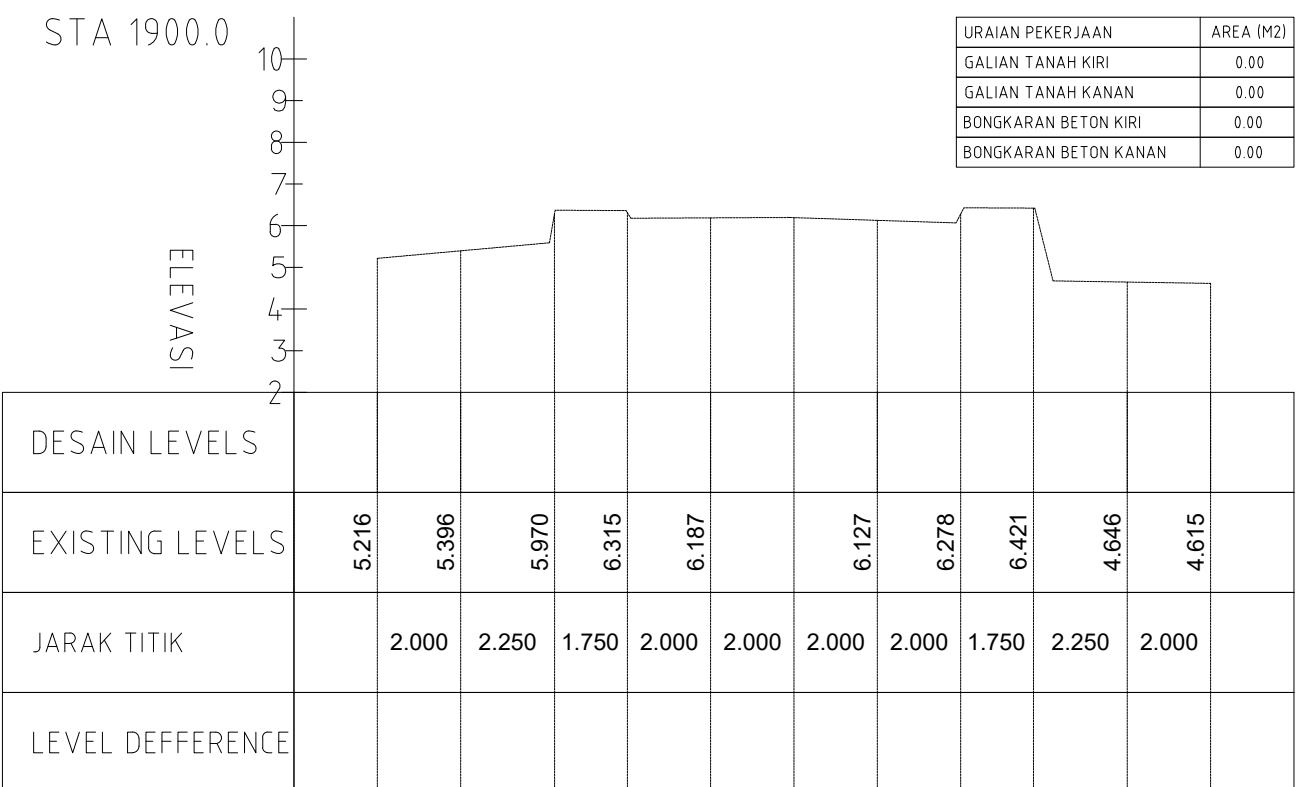

 KEMENTERIAN PEKERJAAN UMUM DIREKTORAT JENDERAL SUMBER DAYA AIR BALAI WILAYAH SUNGAI SUMATERA VII BENGKULU SNVT P.JSA SUMATERA VII PROVINSI BENGKULU <i>Jl. Batang Hari No.25, Bengkulu, Telp/Fax : (0736) 241405</i>	Provinsi: BENGKULU											
	BWS SUMATERA VII BENGKULU											
PEKERJAN: PEMBANGUNAN PENGENDALIAN BANJIR AIR BENGKULU KOTA BENGKULU	Lokasi : Jl. Irian Kecamatan : Sungai Serut, Tanjung Agung. Kab./Kota : Kota Bengkulu No. Gambar : No. Lembar : 8103											
POTONGAN MELINTANG	Tahun No. Kontrak											
Dibuat Oleh:  Diperiksa dan Disetujui Oleh:  Mengetahui:	<table border="1"> <tr> <td>Manager Proyek</td> <td>Ir. Arif Pudi Utomo</td> </tr> <tr> <td>Drafter</td> <td>Yusuf Barakka</td> </tr> <tr> <td>Team Leader</td> <td>Erwin, ST</td> </tr> <tr> <td>Supervisor Engineer</td> <td>Antonius Uk, ST</td> </tr> <tr> <td>Direksi Lapangan</td> <td>Franky Antonyo, ST</td> </tr> </table>	Manager Proyek	Ir. Arif Pudi Utomo	Drafter	Yusuf Barakka	Team Leader	Erwin, ST	Supervisor Engineer	Antonius Uk, ST	Direksi Lapangan	Franky Antonyo, ST	2025 HK0102/Bws7/8/272/2025
Manager Proyek	Ir. Arif Pudi Utomo											
Drafter	Yusuf Barakka											
Team Leader	Erwin, ST											
Supervisor Engineer	Antonius Uk, ST											
Direksi Lapangan	Franky Antonyo, ST											



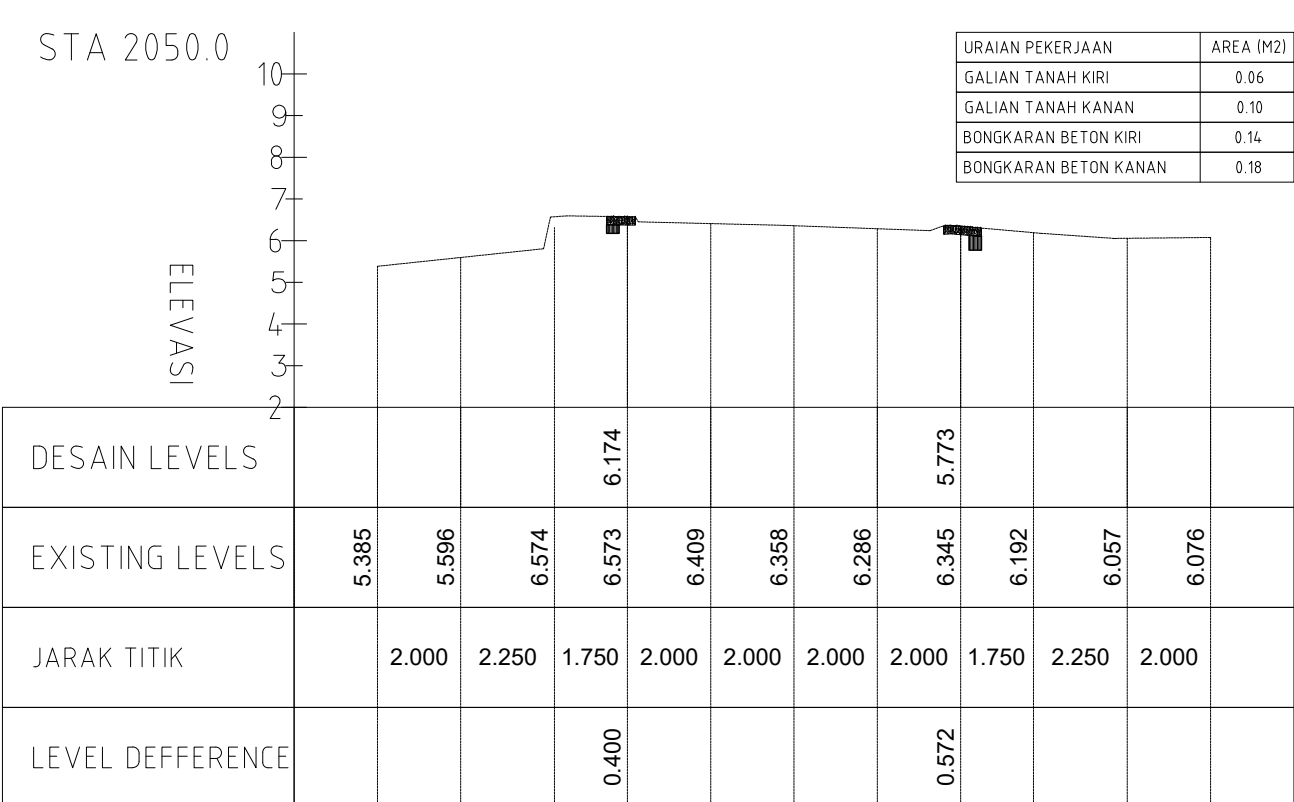
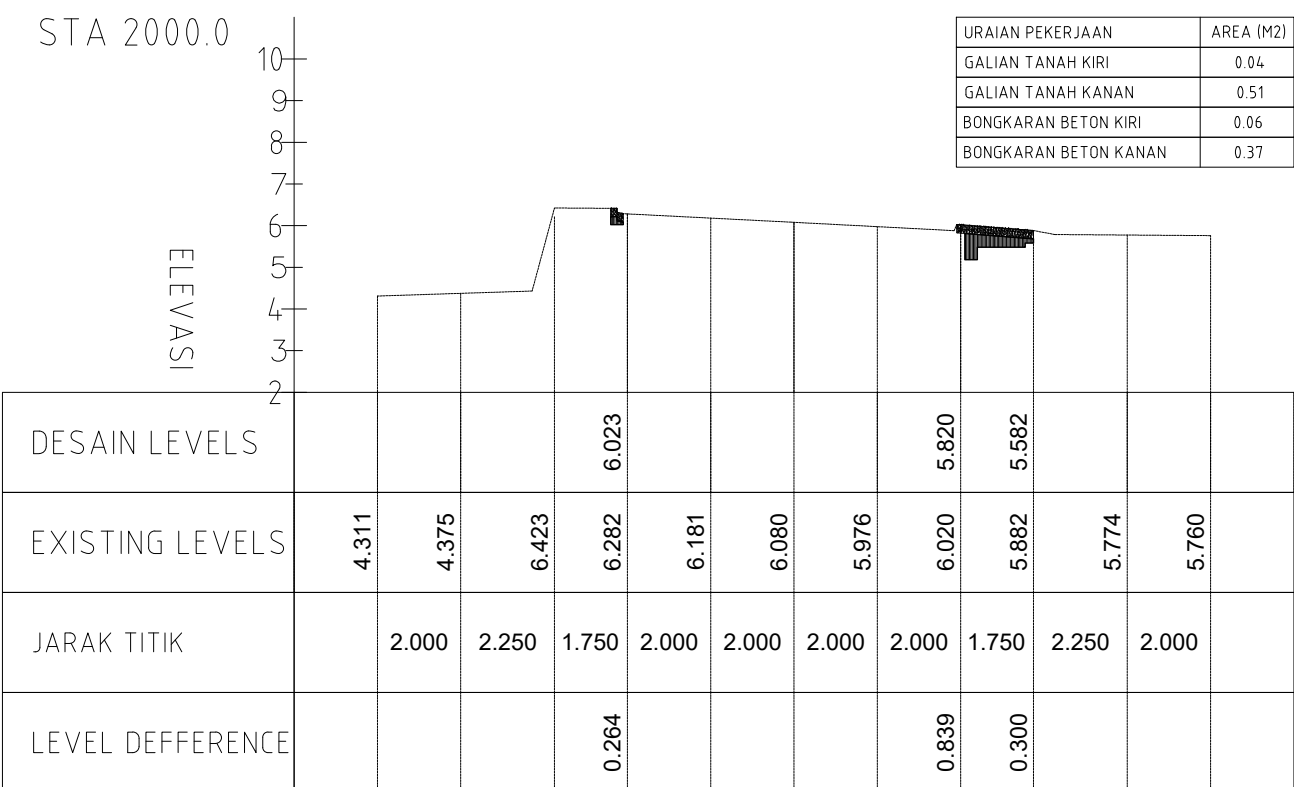


						Team Leader	Erwin, ST		No. Lembar : 8104	
	Yang Direvisi		Oleh	Direnc		Diset	Supervisor Engineer	Antonius Ucik, ST		Tahun
					Mengetahui:	Direksi Lapangan	Franky Antonyo, ST		2025	HK0102/Bws7.8/272/2025



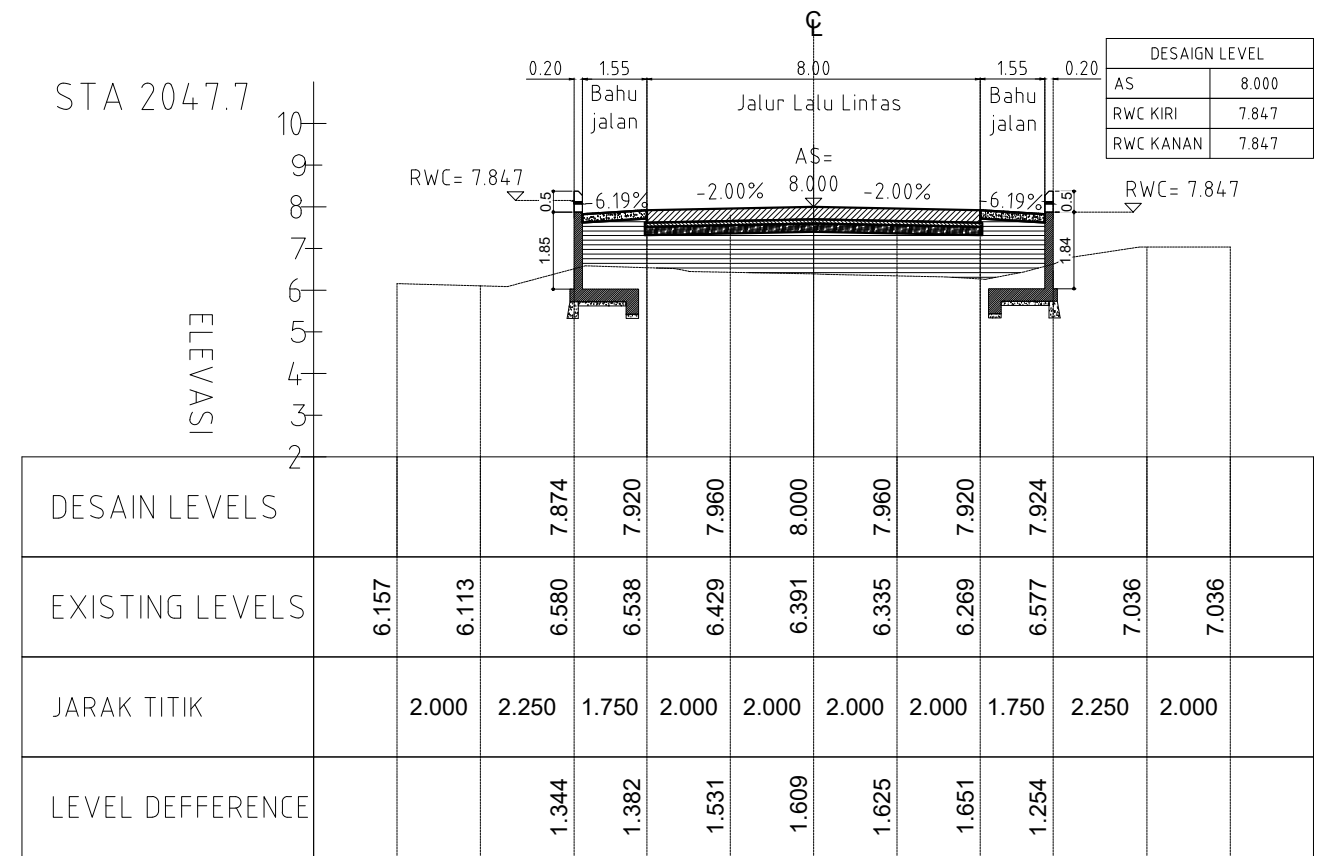
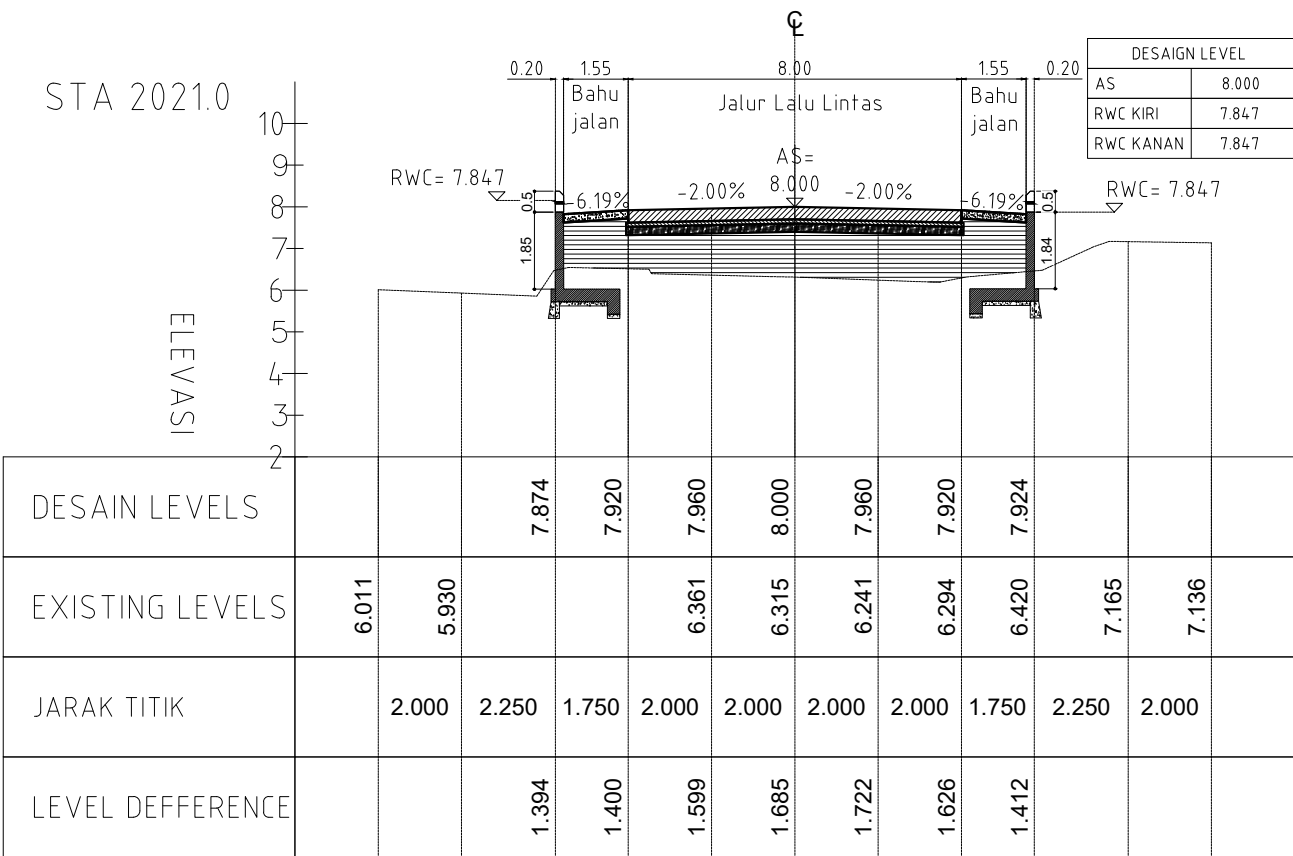





SKALA				
	Yang Direvisi	Oleh	Direnc	Diset

PEKERJAAN: PEMBANGUNAN PENGENDALIAN BANJIR AIR BENGKULU KOTA BENGKULU			Provinsi: BENGKULU	
AS BUILT DRAWING:			BWS SUMATERA VII BENGKULU	
POTONGAN MELINTANG			Lokasi : Jl. Irian	
Dibuat Oleh: KIRYA - JAYA, KSO	Manager Proyek Yusuf Barakka	Ir. Arif Pudji Utomo	Kecamatan : Sungai Serut, Tanjung Agung.	
Diperiksa dan Disetujui Oleh: M. A. K.	Drafter Erwin, ST		Kab./Kota : Kota Bengkulu	
Supervisor Engineer Antonius Ucik, ST	Team Leader Franky Antonyo, ST		No. Gambar :	
Mengetahui:	Direksi Lapangan		No. Lembar : 7105	
			Tahun : 2025	
			No. Kontrak : HK0102/Bws7.8/272/2025	

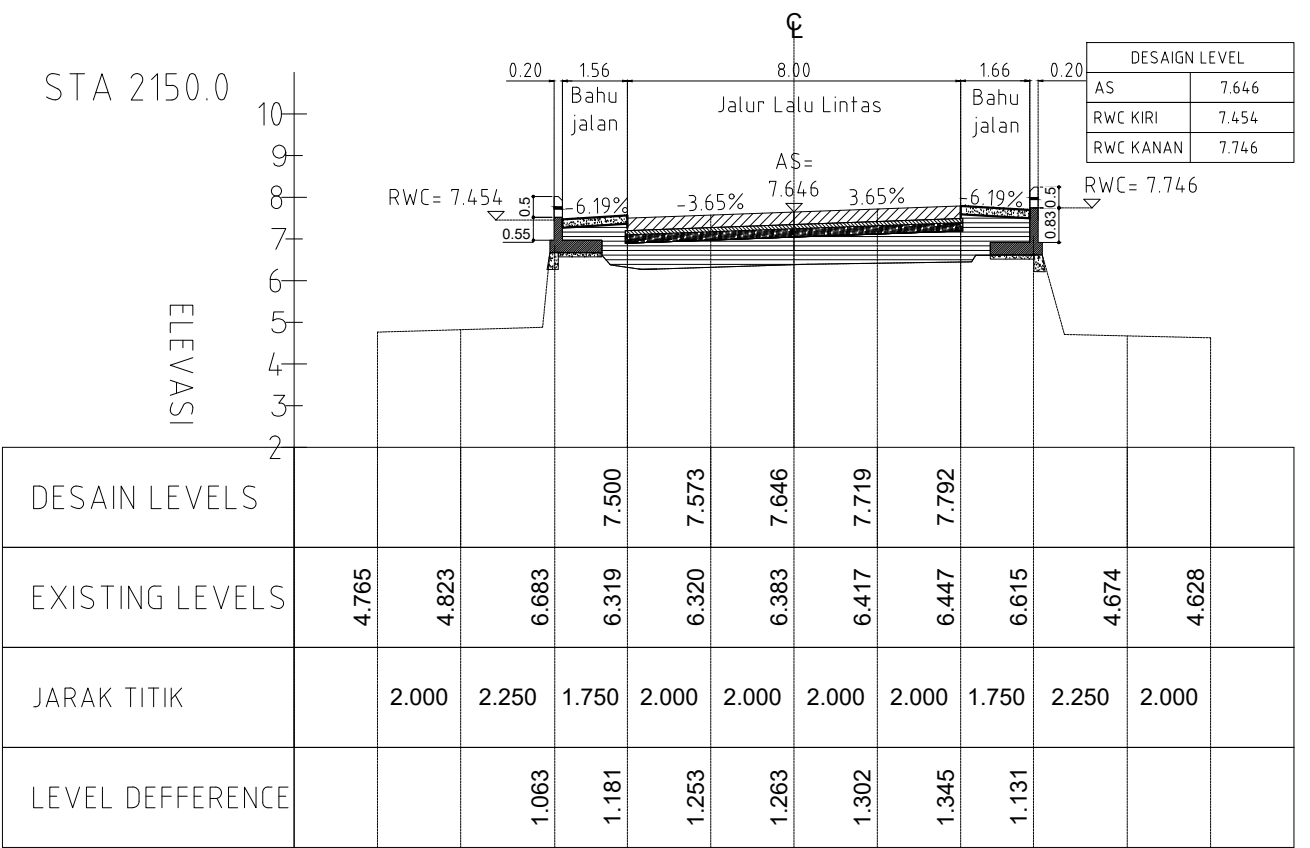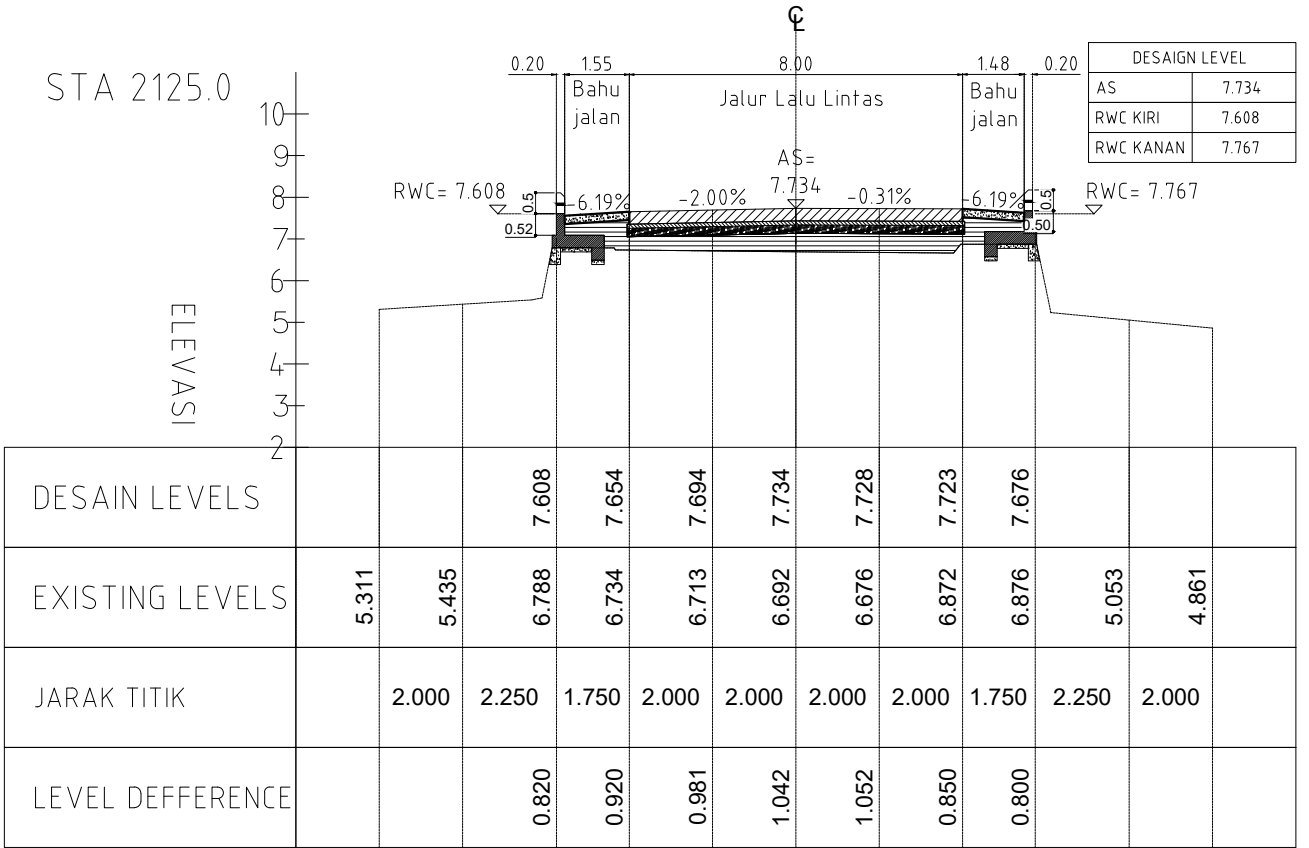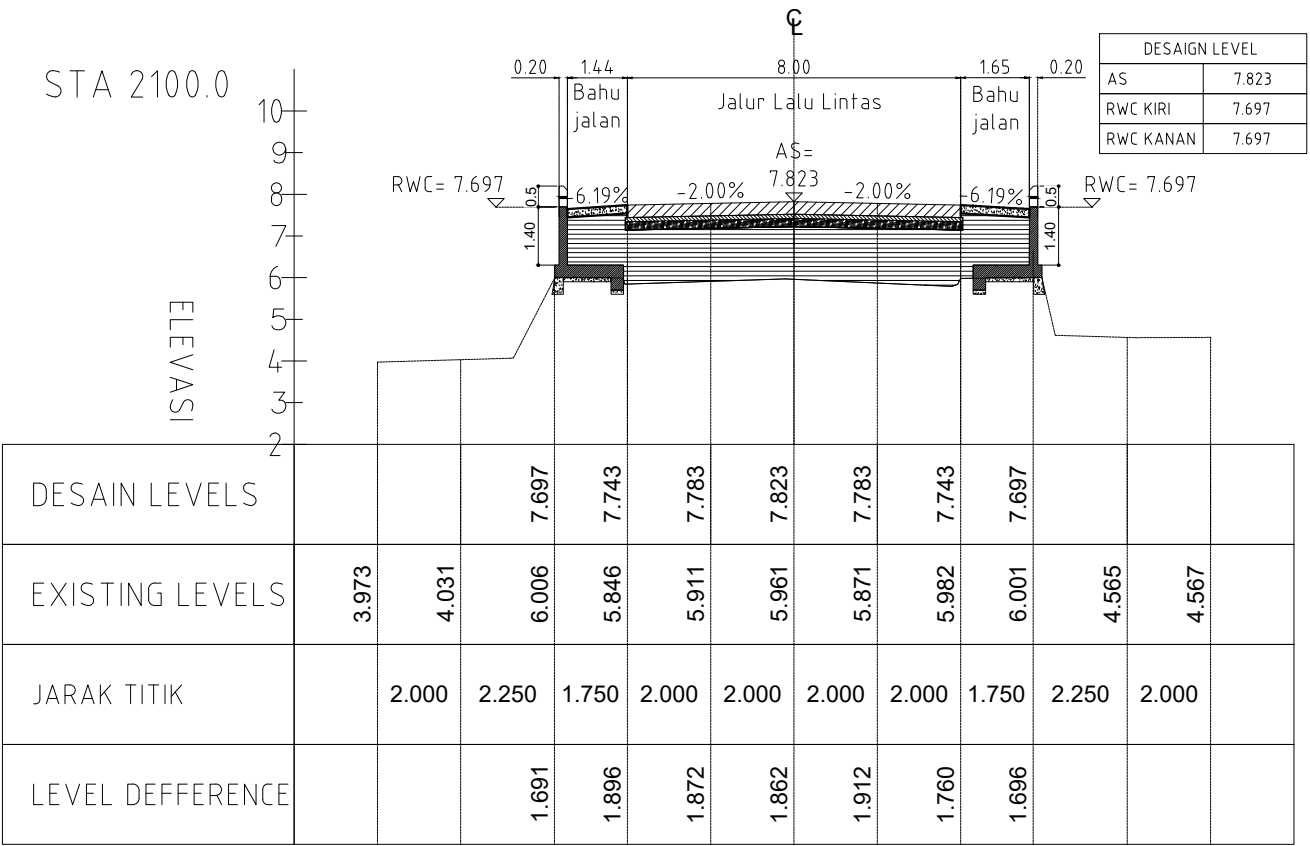
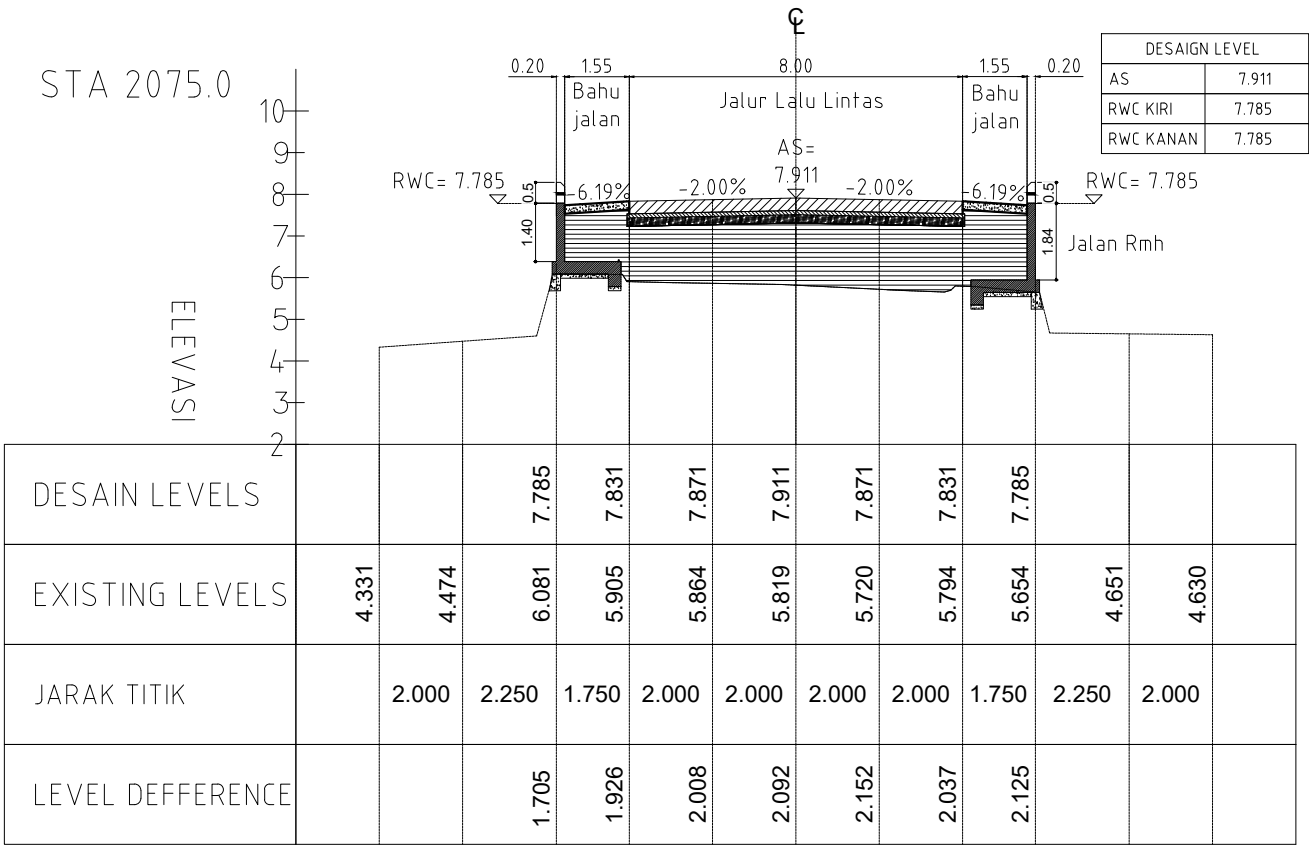


SEGMENT - 02

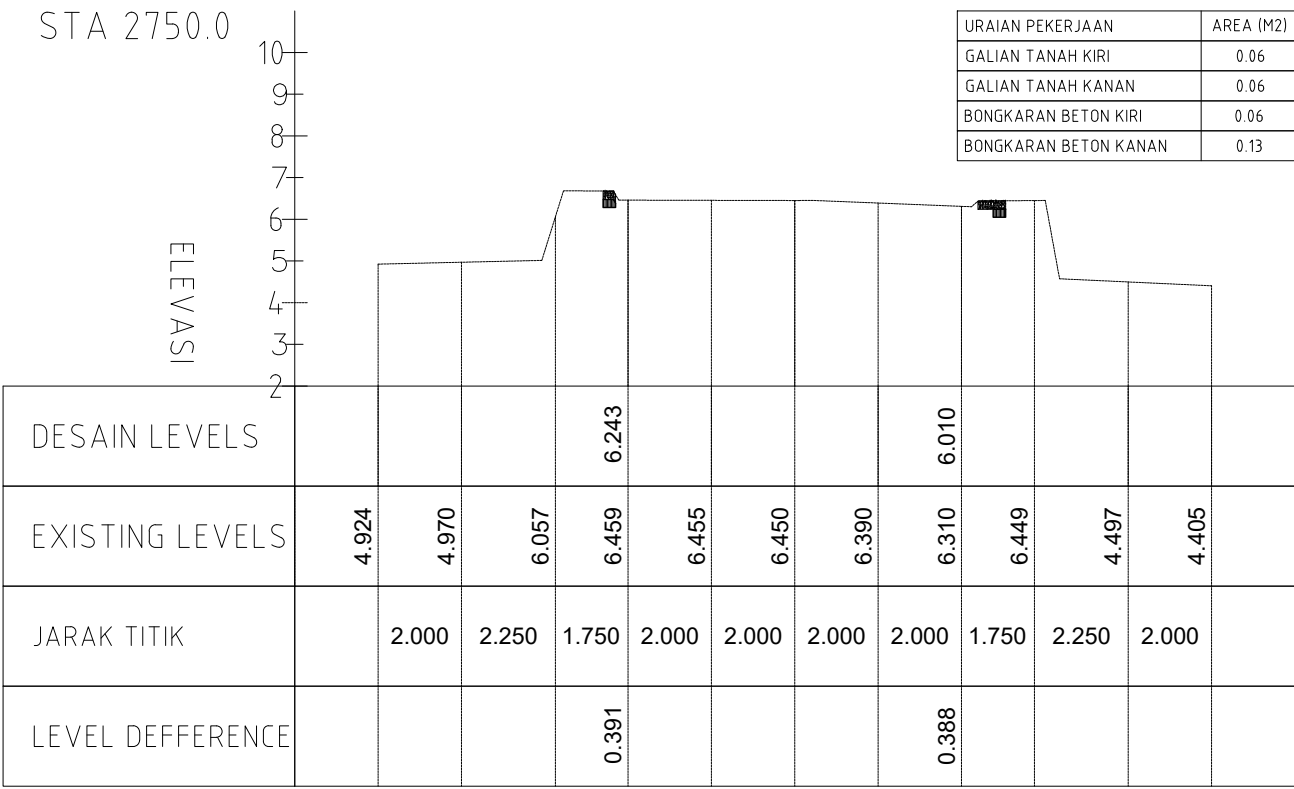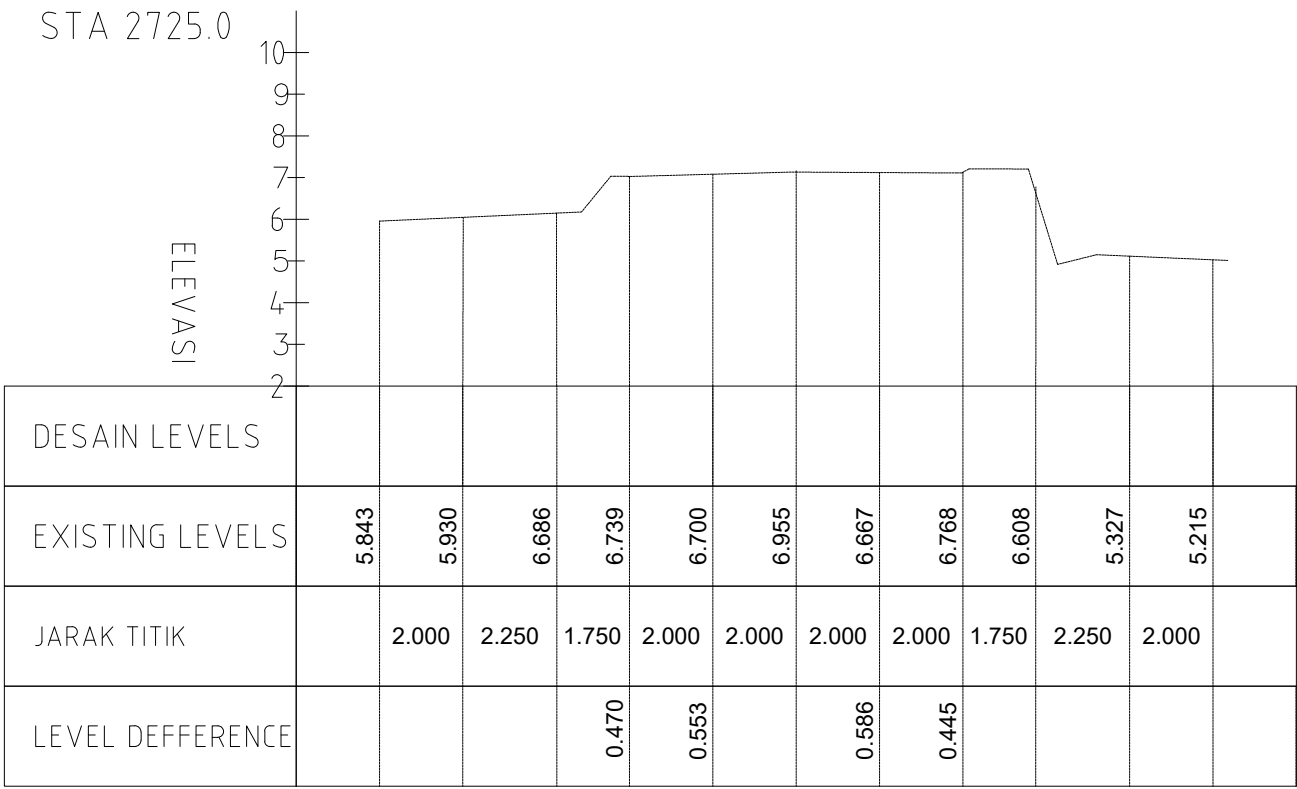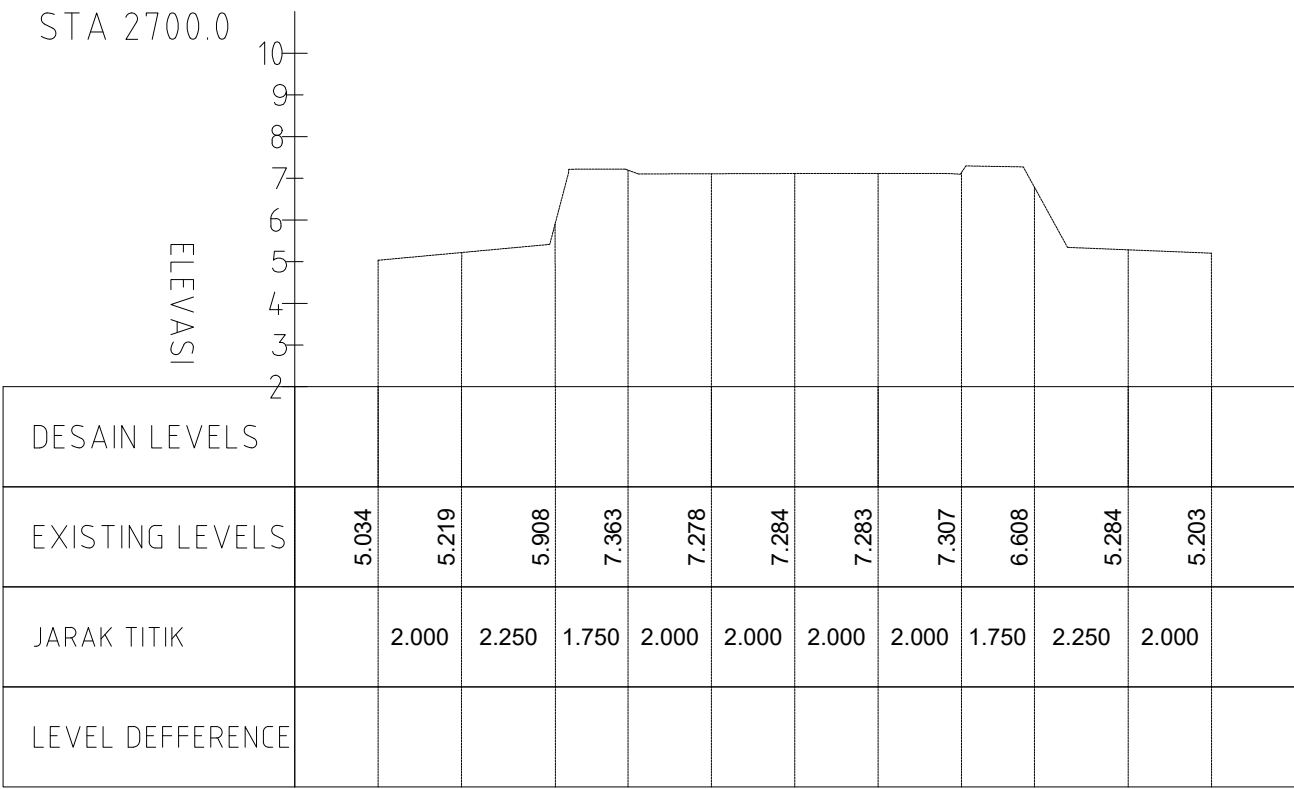
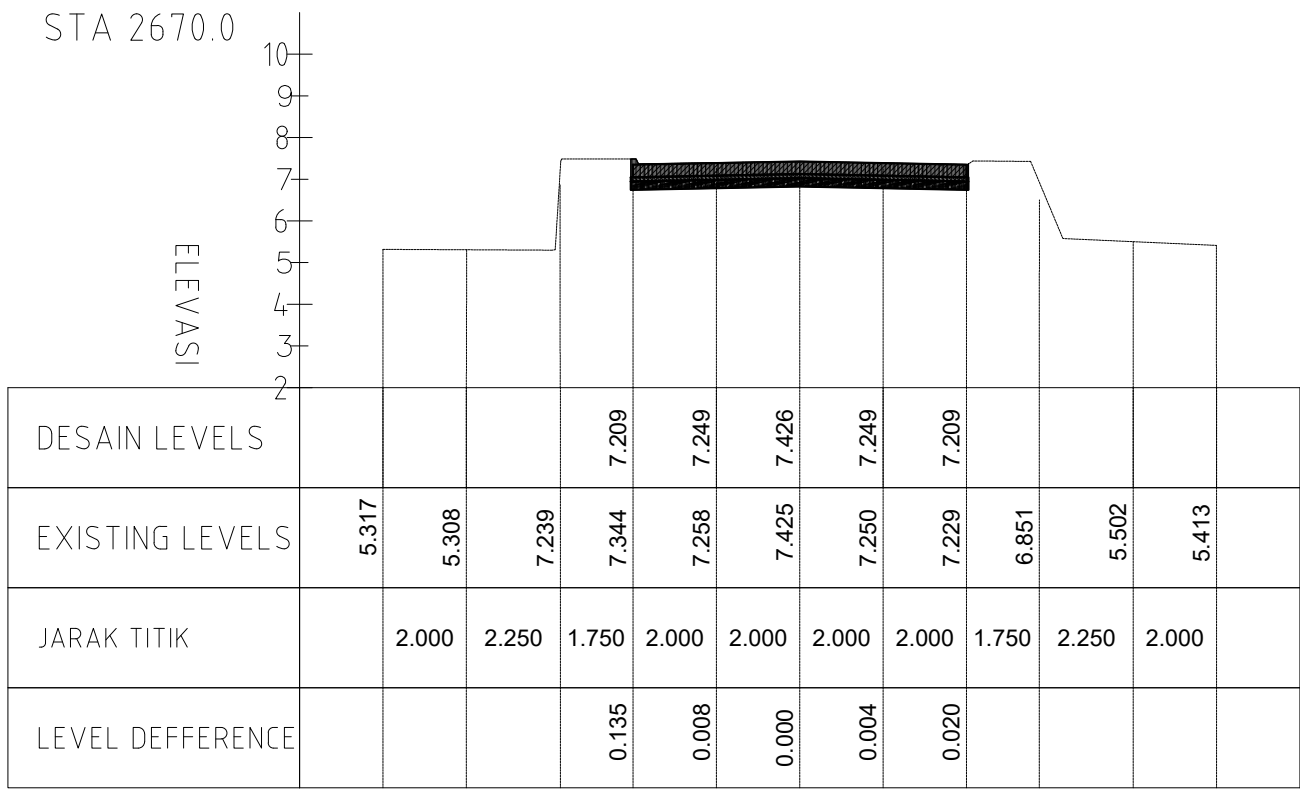


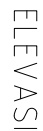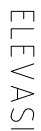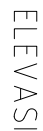



SKALA						Dibuat Oleh:	Manager Proyek	Ir. Arif Pudi Utomo		Kecamatan : Sungai Serut, Tanjung Agung.	
						 KARYA - JAYA KSO KARYA - JAYA KSO	Drafter	Yusuf Barakka		Kab./Kota : Kota Bengkulu	
						Diperiksa dan Disetujui Oleh:	Team Leader	Erwin, ST		No. Gambar :	
						 PT. KARYA JAYA KSO	Supervisor Engineer	Antonius Ucik, ST		No. Lembar : 8202	
						Mengetahui:	Direksi Lapangan	Franky Antonyo, ST		Tahun	No. Kontrak
1 : 100		Yang Direvisi	Oleh	Direnc	Diset					2025	HK0102/Bws7.8/272/2025



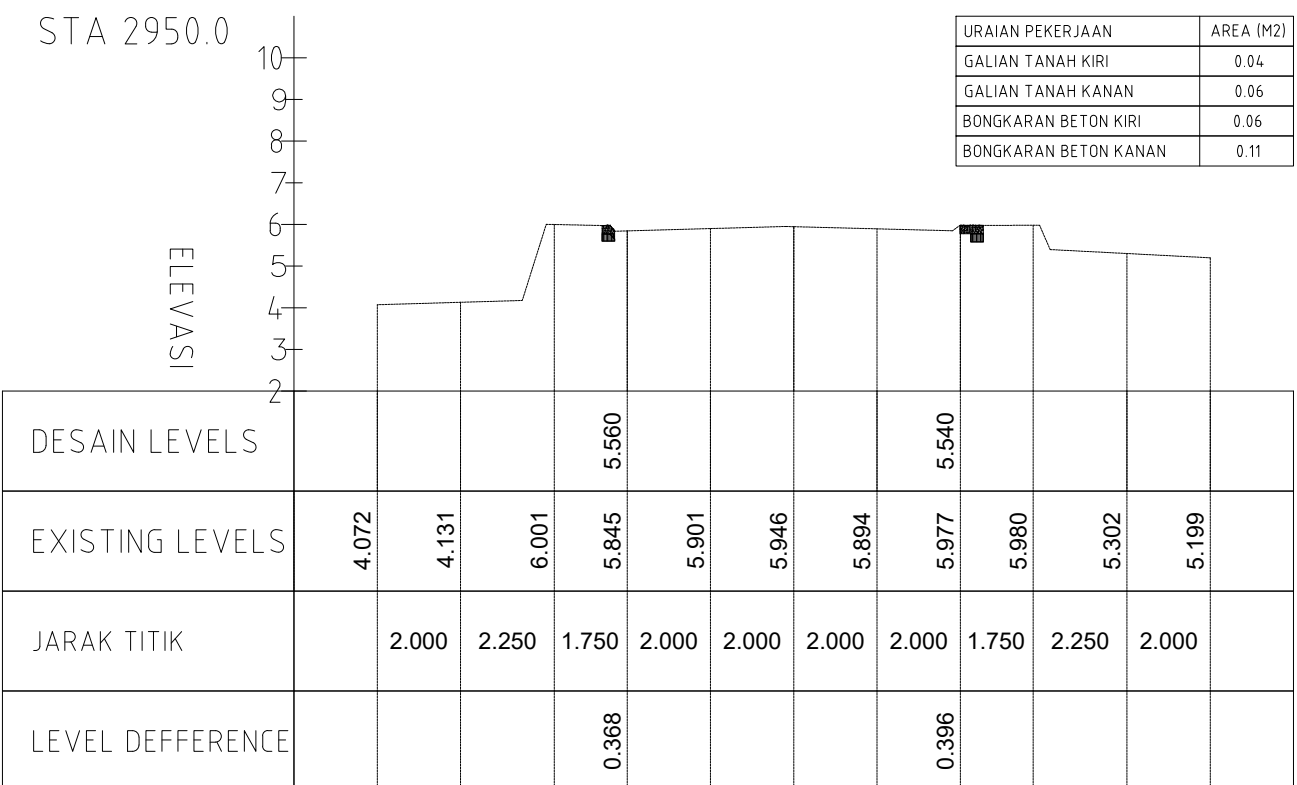
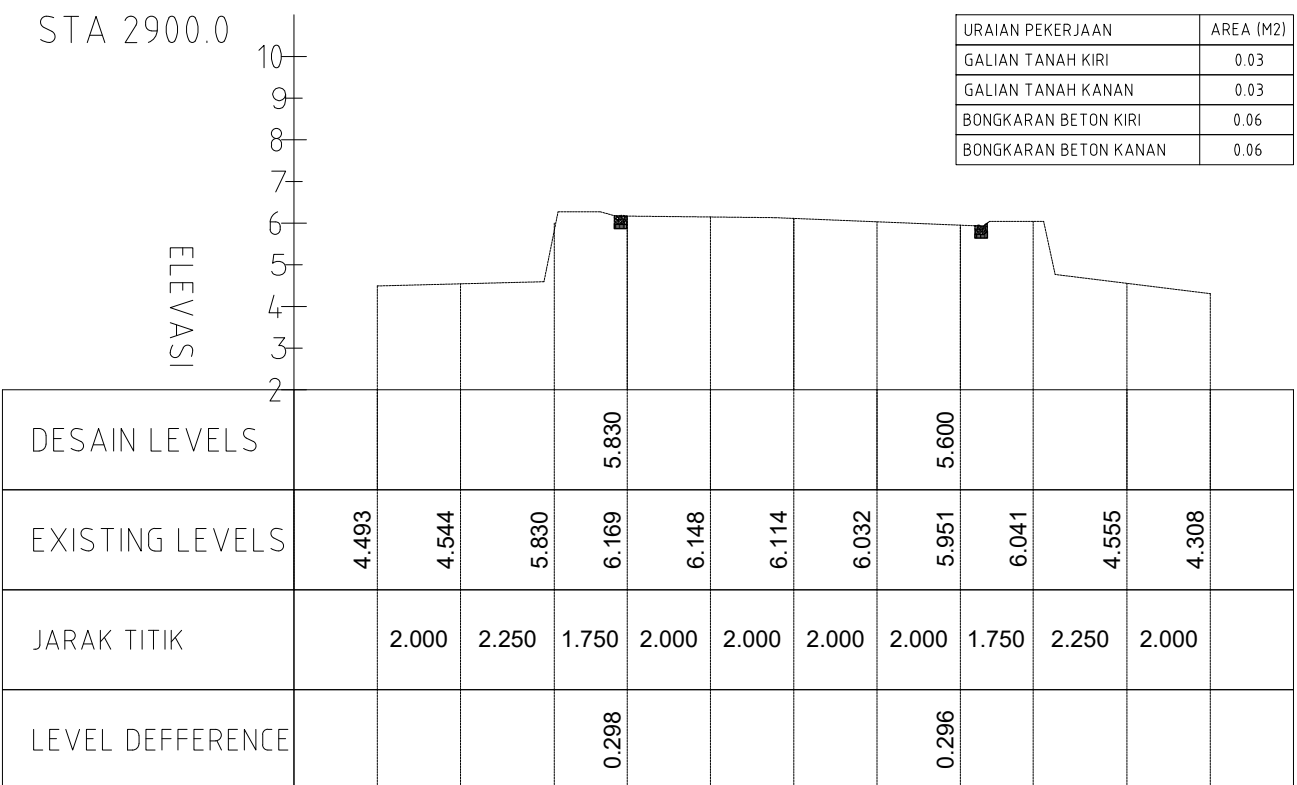


	KEMENTERIAN PEKERJAAN UMUM DIREKTORAT JENDERAL SUMBER DAYA AIR BALAI WILAYAH SUNGAI SUMATERA VII BENGKULU SVNT PJSa SUMATERA VII PROVINSI BENGKULU Jl. Bering Harau No.22, Bengkulu, Telp/Fax : (0736) 241405		Provinsi:	BENGKULU	
	PEKERJAAN: PEMBANGUNAN PENGENDALIAN BANJIR AIR BENGKULU KOTA BENGKULU		BWS SUMATERA VII BENGKULU		
AS BUILD DRAWING: POTONGAN MELINTANG			Lokasi	: Jl. Irian	
			Kecamatan	: Sungai Serut, Tanjung Agung.	
			Kab./Kota	: Kota Bengkulu	
Dibuat Oleh: 			No. Gambar : 		
Diperiksa dan Disetujui Oleh: 			No. Lembar : 8203		
Mengetahui: 			Tahun : 		
Manager Proyek Drafter Team Leader Supervisor Engineer Direksi Lapangan			Ir. Arif Pudi Utomo Yusuf Barakka Erwin. ST Antonius Ucik, ST Franky Antonyo, ST		
			No. Kontrak 		
			2025		
			HK0102/Bws7/8/272/2025		

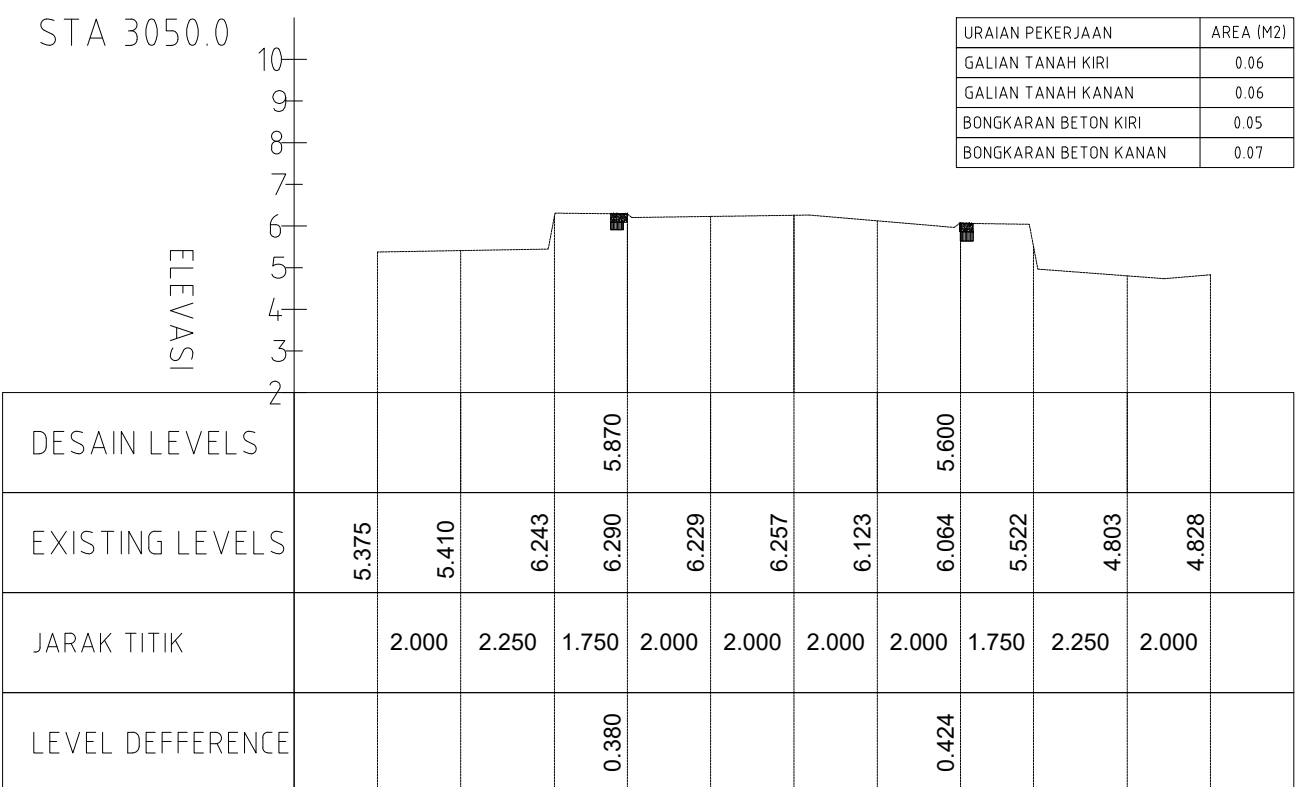
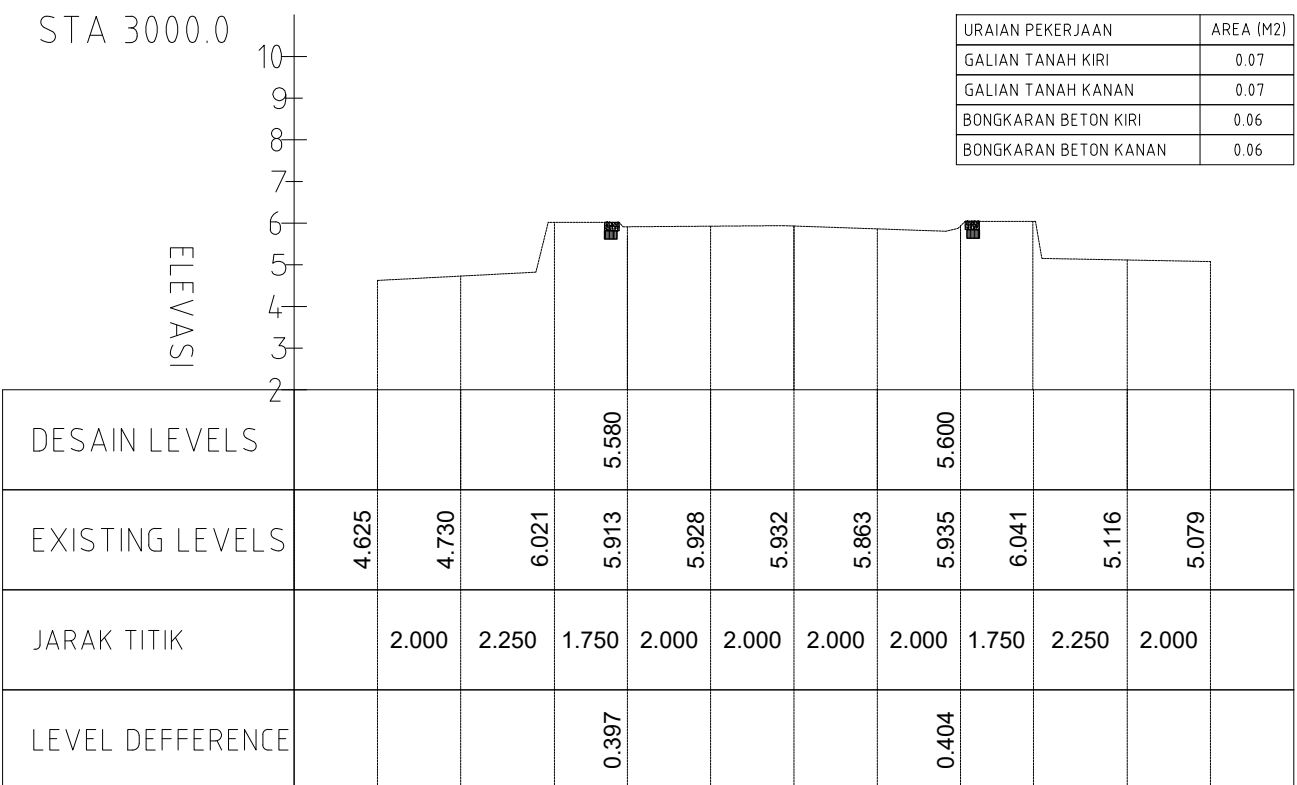


					 KEMENTERIAN PEKERJAAN UMUM DIREKTORAT JENDERAL SUMBER DAYA AIR BALAI WILAYAH SUNGAI SUMATERA VII BENGKULU SNVT PJSA SUMATERA VII PROVINSI BENGKULU Jl. Baling Hari, No.22, Bengkulu, Telp/Fax : (0736) 341403	Provinsi : BENGKULU	
						BWS SUMATERA VII BENGKULU	
PEKERJAAN :					PEMBANGUNAN PENGENDALIAN BANJIR AIR BENGKULU KOTA BENGKULU		
AS BUILT DRAWING :					POTONGAN MELINTANG Dibuat Oleh : Manager Proyek Ir. Arif Pudji Utomo KARYA – JAYA KSO Drafter : Yusuf Barakka Diperiksa dan Disetujui Oleh : Team Leader Erwin, ST  Supervisor Engineer Antonius Ucik, ST Mengetahui : Direksi Lapangan Franky Antonyo, ST		
SKALA					Lokasi : Jl. Irian Kecamatan : Sungai Serut, Tanjung Agung. Kab./Kota : Kota Bengkulu No. Gambar : No. Lembar : 8204		
1 : 100					Tahun 2025		No. Kontrak HK0102/Bws7.8/272/2025
	Yang Direvisi	Oleh	Direnc	Diset			

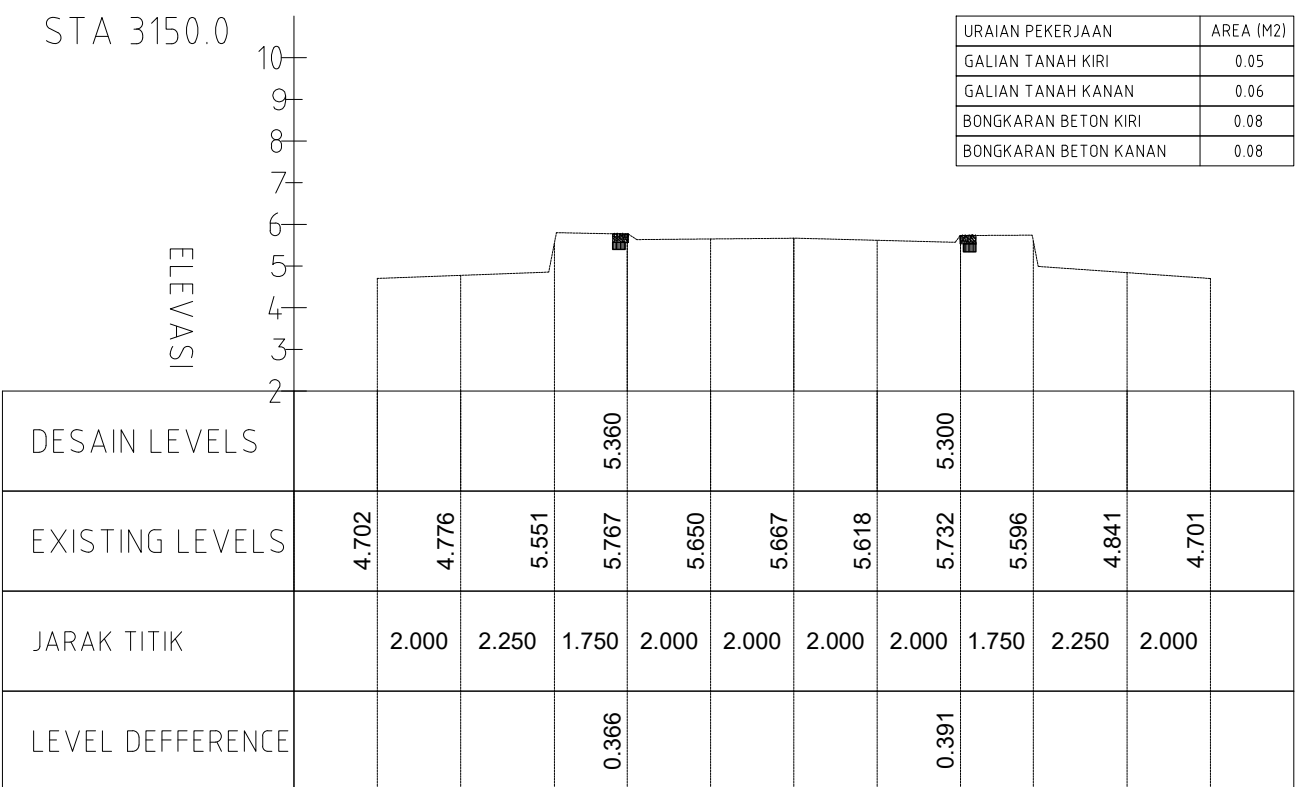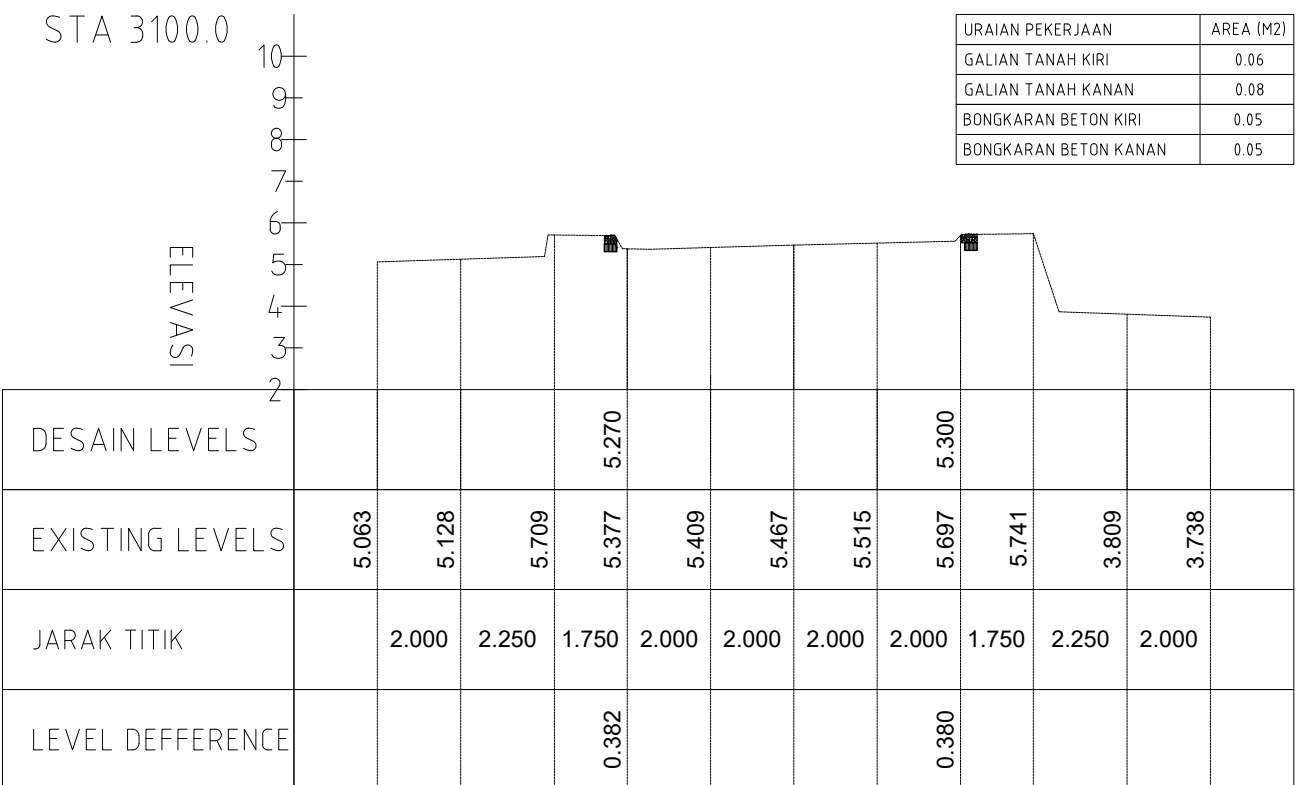

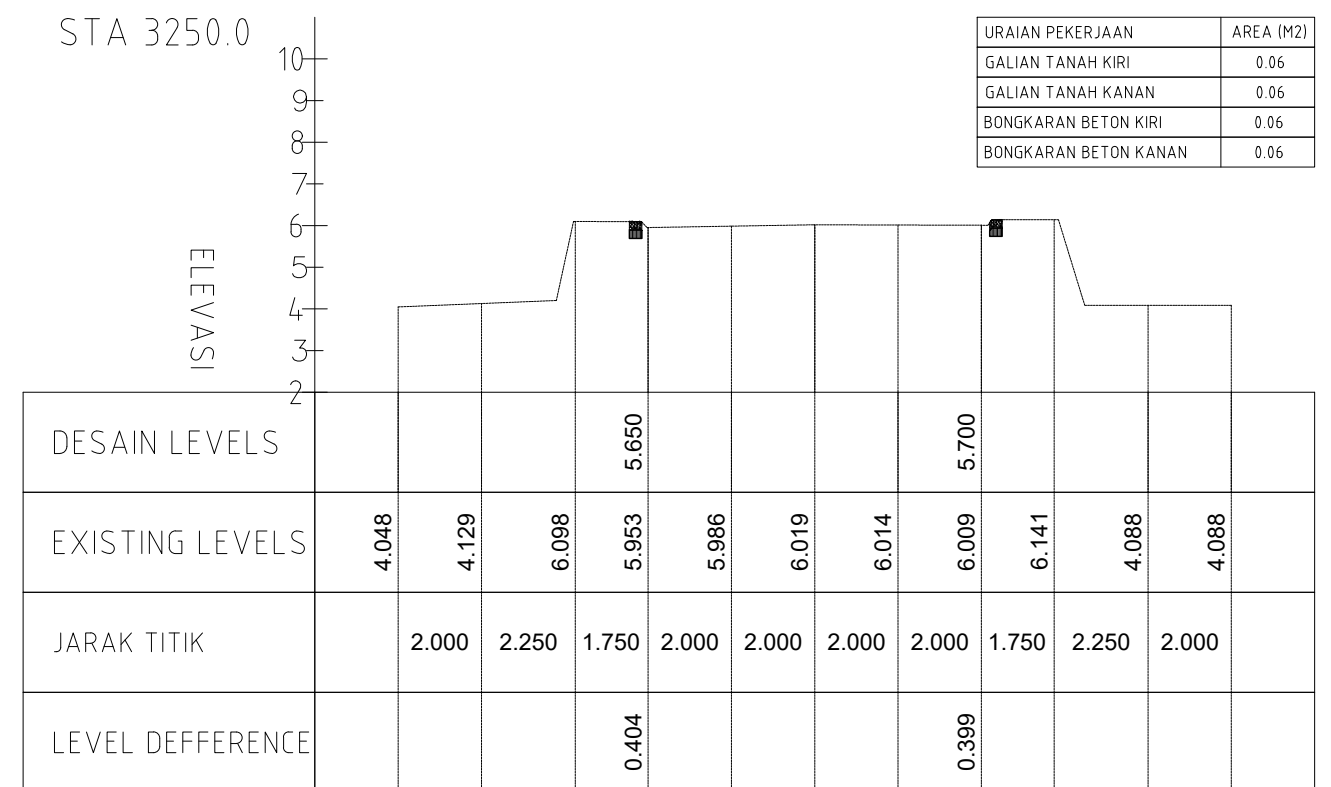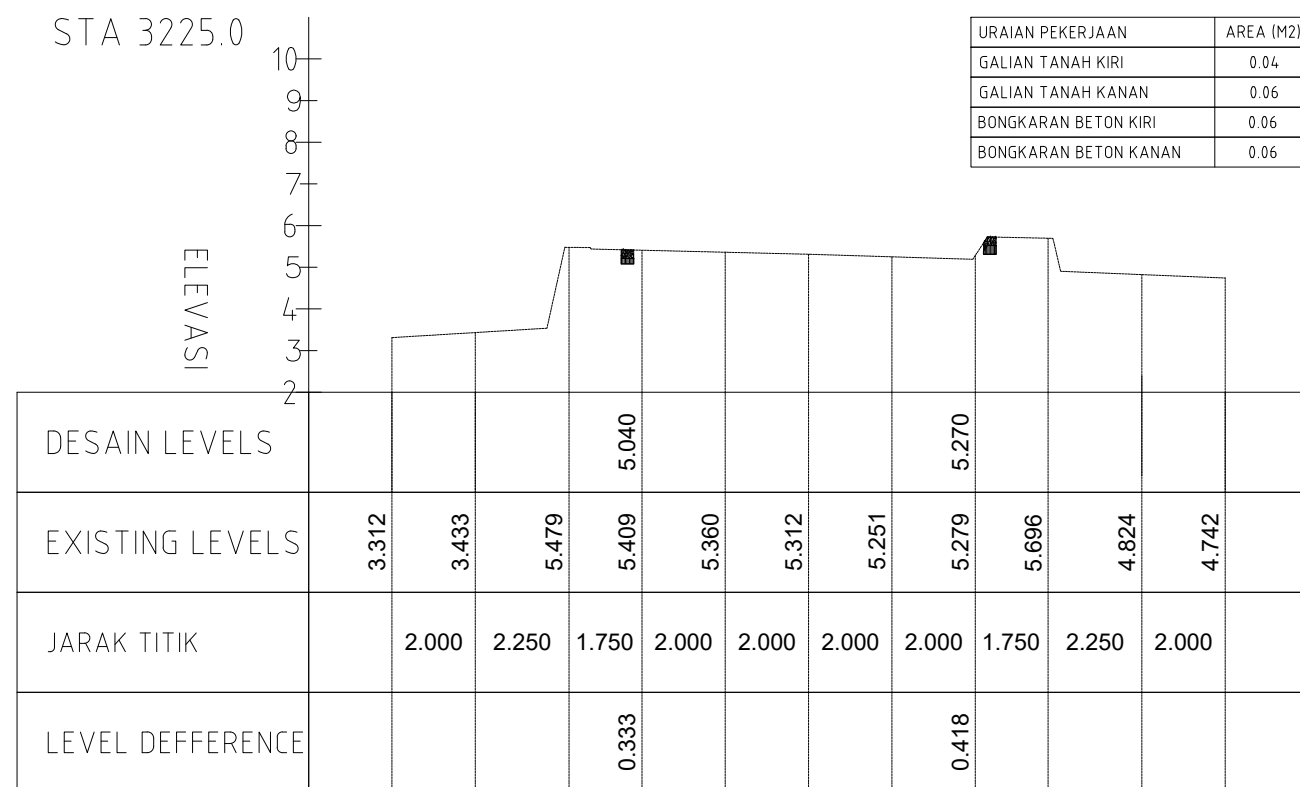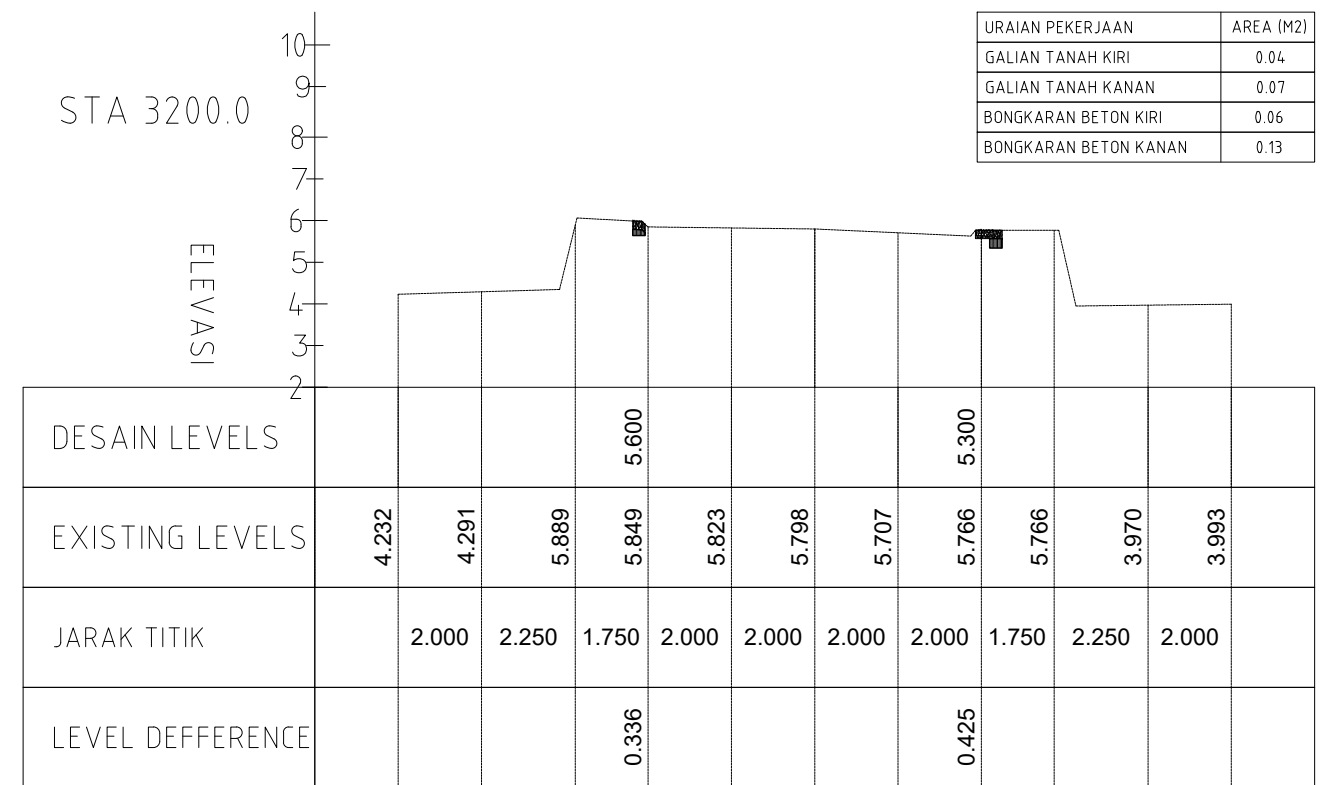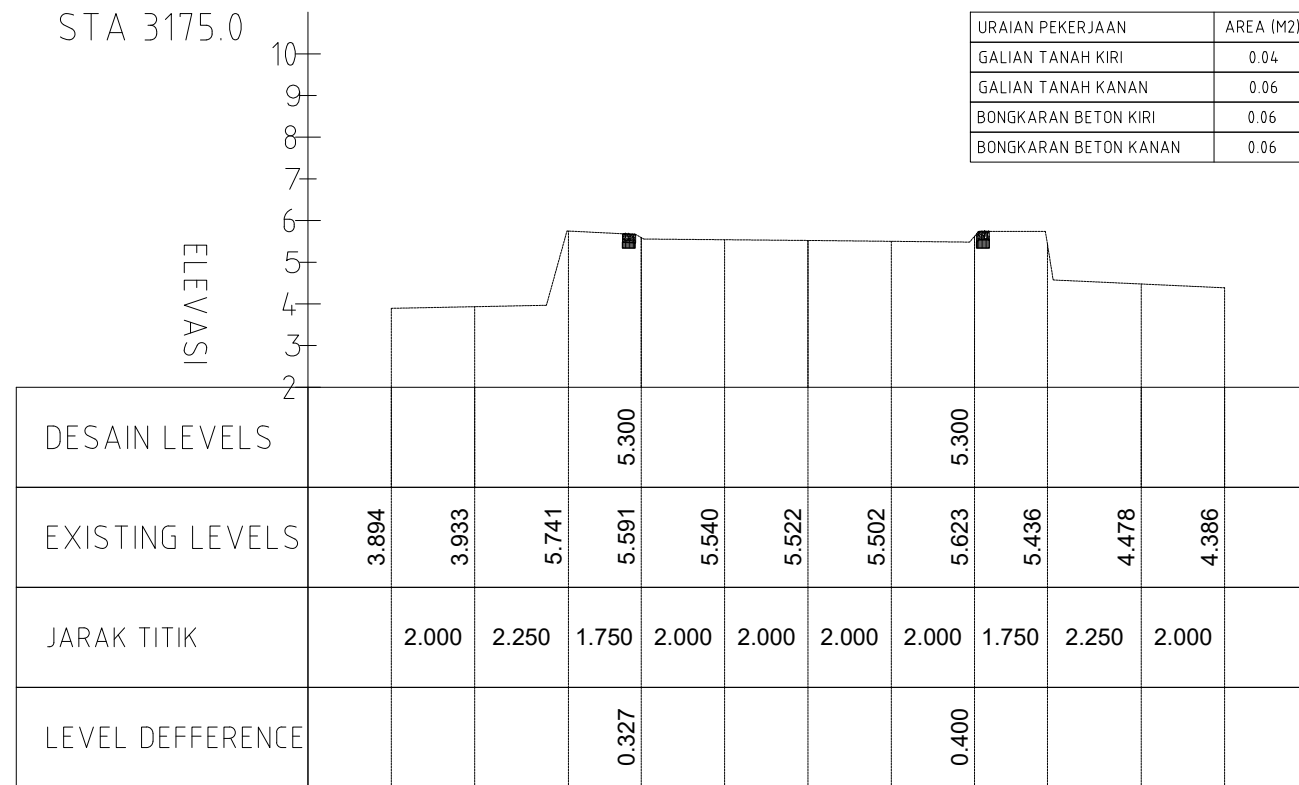

					 KEMENTERIAN PEKERJAAN UMUM DIREKTORAT JENDERAL SUMBER DAYA AIR BALAI WILAYAH SUNGAI SUMATERA VII BENGKULU SNVT PJS SUMATERA VII PROVINSI BENGKULU Jl. Batang Hari No.25, Bengkulu. Telp/Fax. (0736) 341405		Provinsi : BENGKULU	
					PEKERJAAN : PEMBANGUNAN PENGENDALIAN BANJIR AIR BENGKULU KOTA BENGKULU		BWS SUMATERA VII BENGKULU	
					AS BUILT DRAWING:		Lokasi : Jl. Irian	
					POTONGAN MELINTANG		Kecamatan : Sungai Serut, Tanjung Agung.	
					Dibuat Oleh:		Manager Proyek : Ir. Arif Puji Utomo	
							Drafter : Yusuf Barakka	
					Diperiksa dan Disetujui Oleh:		Kab./Kota : Kota Bengkulu	
							No. Gambar :	
					Supervisor Engineer :		No. Lembar : 8206	
					Mengetahui:		Tahun	
					Direksi Lapangan : Franky Antonyo, ST		No. Kontrak : HK0102/Bws7.8/272/2025	
SKALA								
1 : 100					Yang Direvisi		Oleh : Dircnc : Diset	

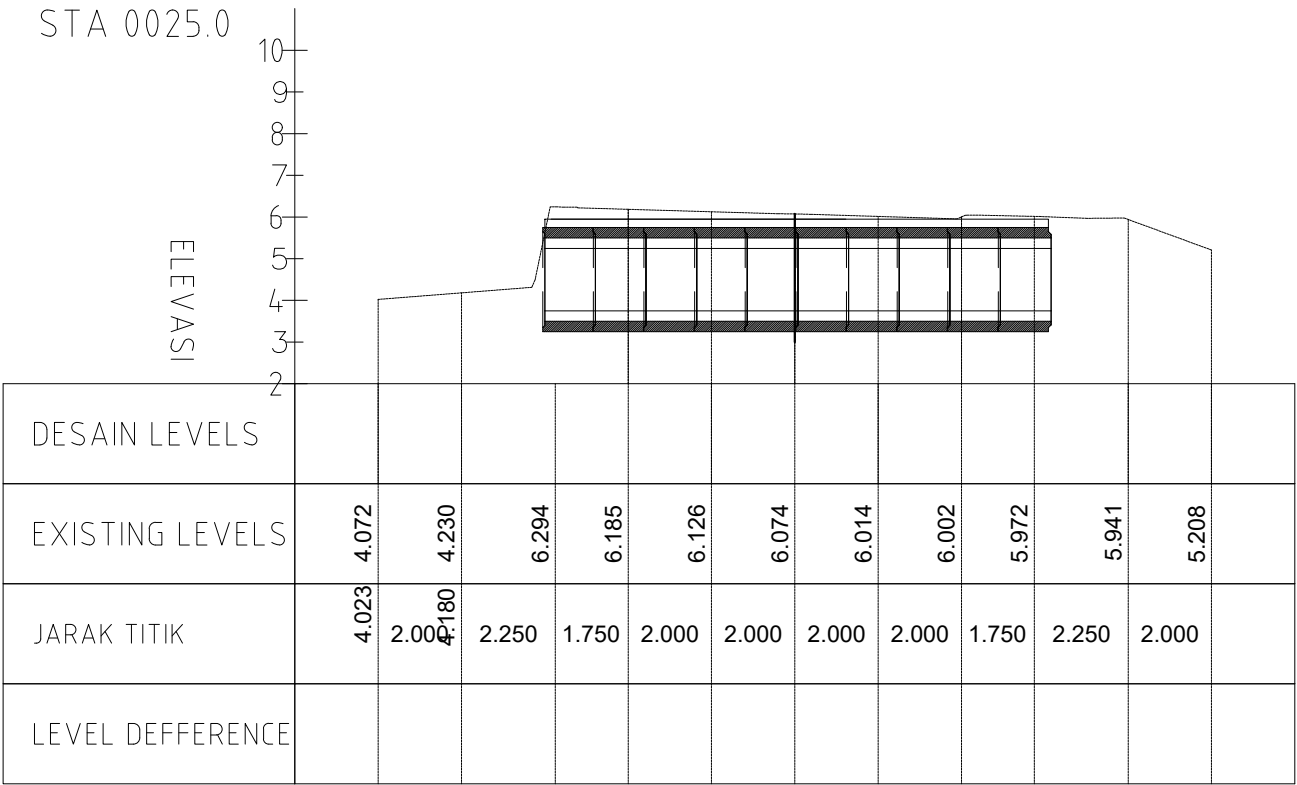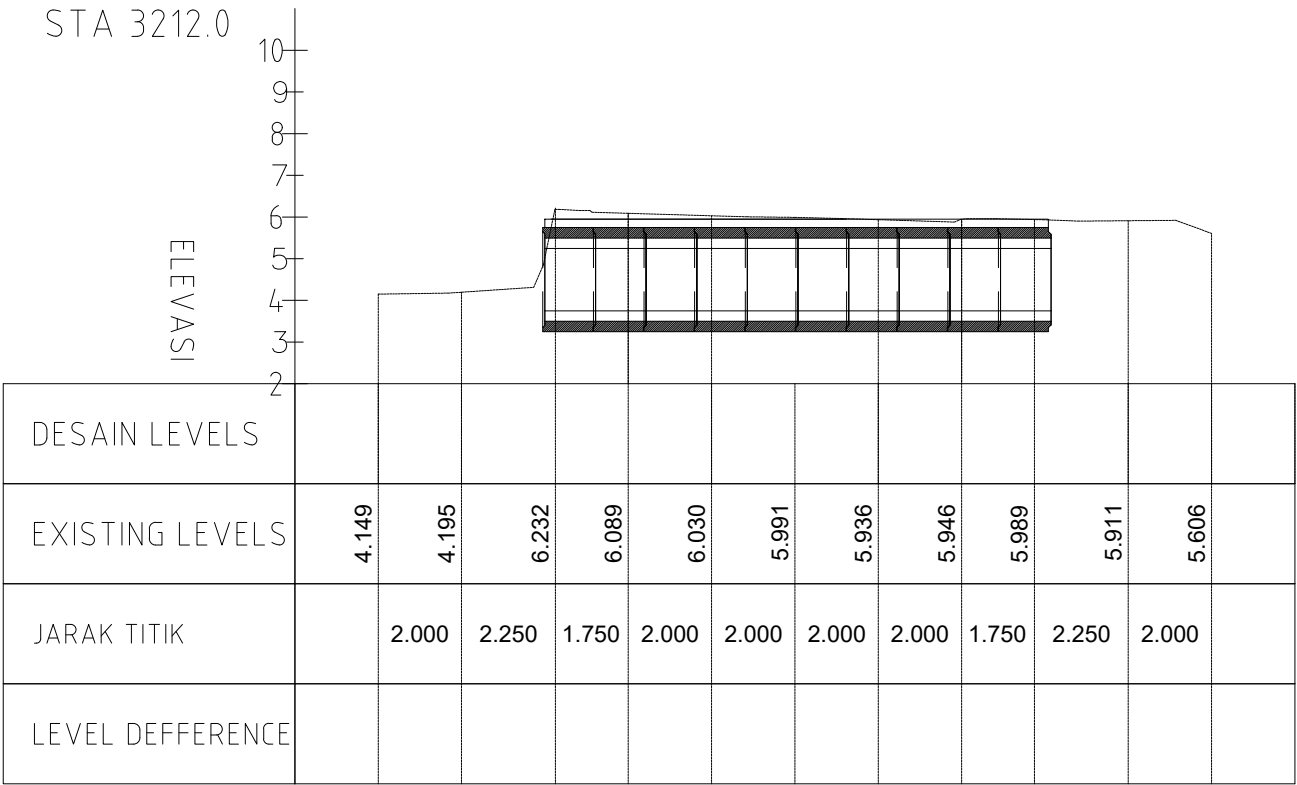

SKALA				
	Yang Direvisi	Oleh	Direnc	Diset



KEMENTERIAN PEKERJAAN UMUM
DIREKTORAT JENDERAL SUMBER DAYA AIR
BALAI WILAYAH SUNGAI SUMATERA VII BENGKULU
SNVT PJSa SUMATERA VII PROVINSI BENGKULU
Jl. Batang Hari No.25, Bengkulu, Telp/Fax : (0736) 341455

Provinsi : BENGKULU

BWS SUMATERA VII BENGKULU

Lokasi : Jl. Irian

Kecamatan : Sungai Serut, Tanjung Agung.

Kab./Kota : Kota Bengkulu

No. Gambar :

No. Lembar : 8207

Tahun : 2025




No. Kontrak : HK0102/Bws7.8/272/2025

PEKERJAAN: PEMBANGUNAN PENGENDALIAN BANJIR AIR BENGKULU KOTA BENGKULU




AS BUILT DRAWING:

POTONGAN MELINTANG

Dibuat Oleh:	Manager Proyek	Ir. Anif Pudi Utomo
Diketahui dan Disetujui Oleh:	Drafter	Yusuf Barakka
	Team Leader	Erwin, ST
	Supervisor Engineer	Antonius Ucik, ST
Mengetahui:	Direksi Lapangan	Franky Antonyo, ST

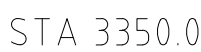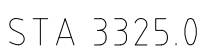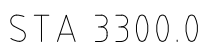

	KEMENTERIAN PEKERJAAN UMUM DIREKTORAT JENDERAL SUMBER DAYA AIR BALAI WILAYAH SUNGAI SUMATERA VII BENGKULU SNVT PJSa SUMATERA VII PROVINSI BENGKULU Jl. Bering Harau No.25, Bengkulu, Telp/Fax : (0736) 341405		Provinsi : BENGKULU	
	PEKERJAAN : PEMBANGUNAN PENGENDALIAN BANJIR AIR BENGKULU KOTA BENGKULU		BWS SUMATERA VII BENGKULU	
AS BUILT DRAWING :				
POTONGAN MELINTANG				
Dibuat Oleh : 			Lokasi : Jl. Iliran Kecamatan : Sungai Serut, Tanjung Agung.	
Diperiksa dan Disetujui Oleh : 			Kab./Kota : Kota Bengkulu	
Supervisor Engineer Antonius Ucik, ST			No. Gambar : No. Lembar : 8208	
Mengetahui : Direksi Lapangan Franky Antonyo, ST			Tahun : No. Kontrak :	
			2025 HK0102/Bws7/8/272/2025	

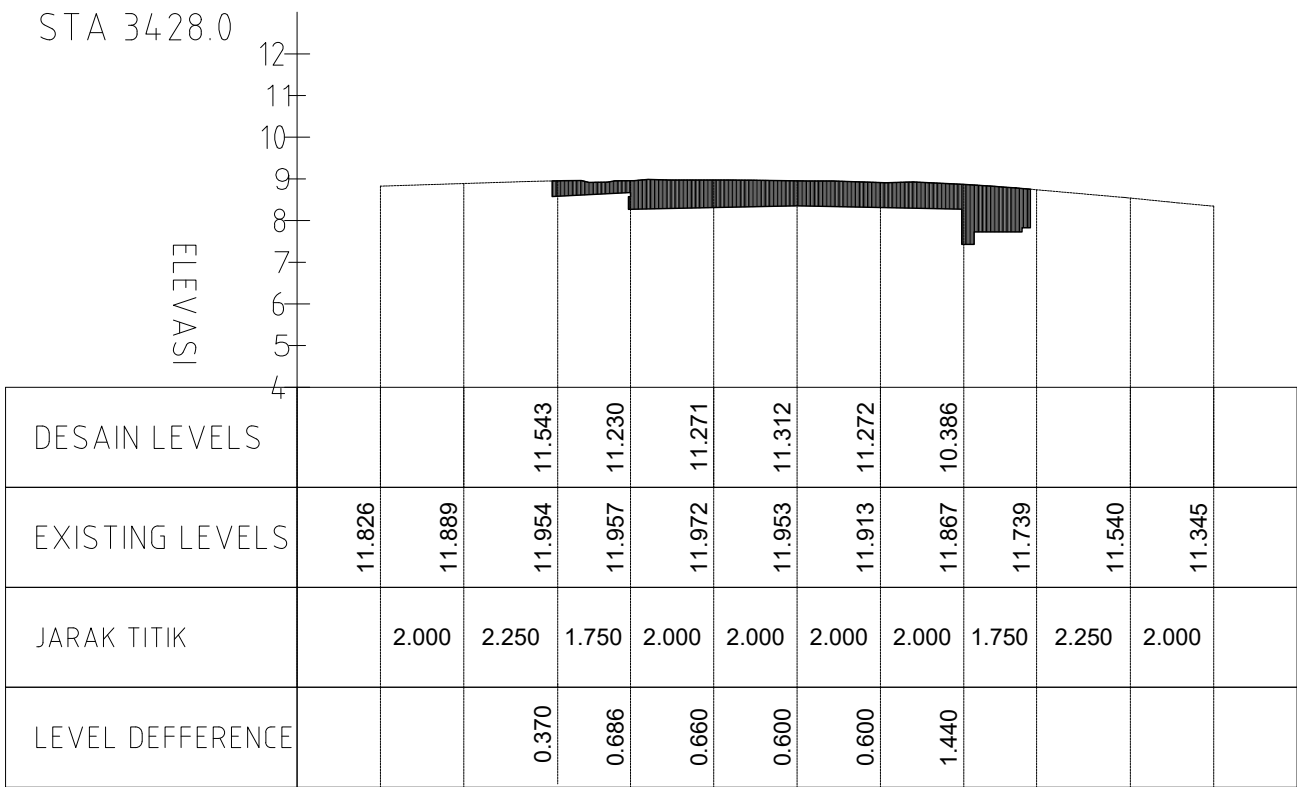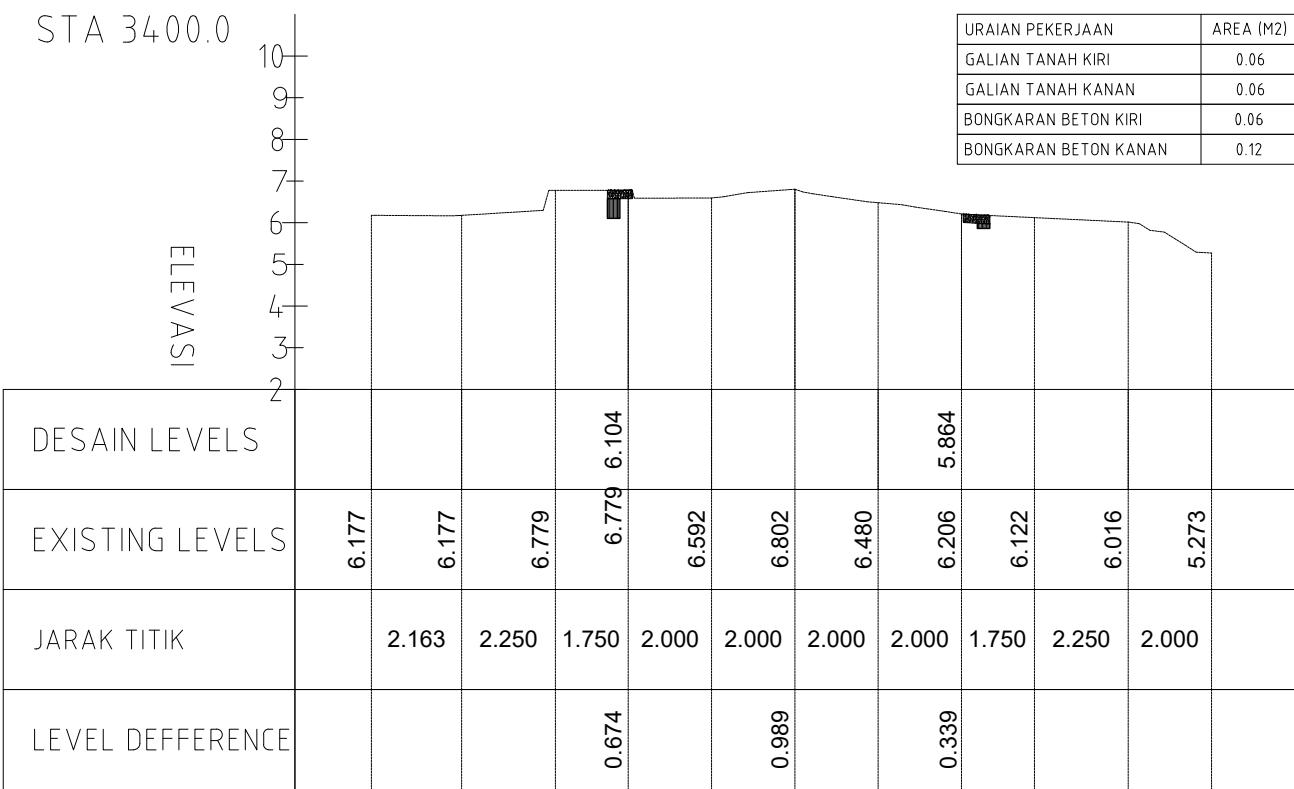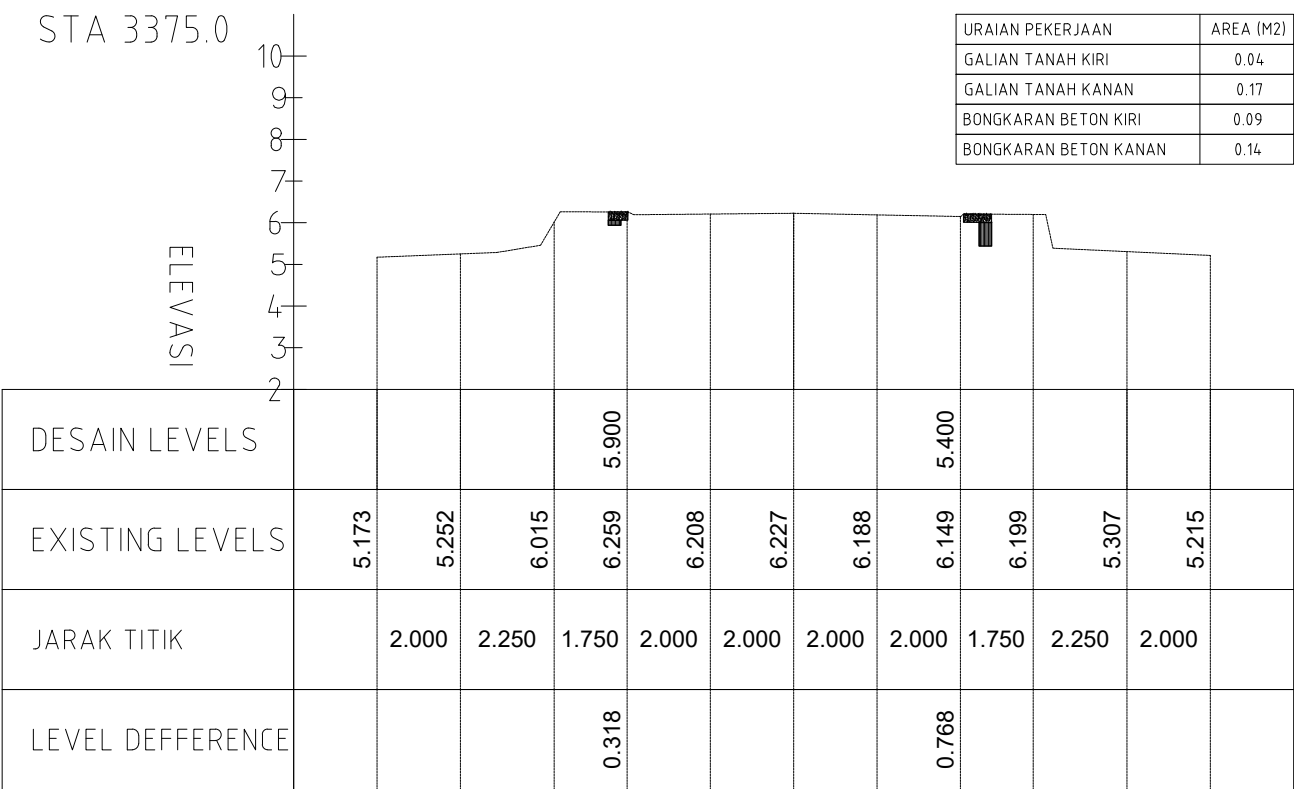

SKALA				
1 : 100	Yang Direvisi	Oleh	Direnc	Diset

KEMENTERIAN PEKERJAAN UMUM DIREKTORAT JENDERAL SUMBER DAYA AIR BALAI WILAYAH SUNGAI SUMATERA VII BENGKULU SNVT P.JSA SUMATERA VII PROVINSI BENGKULU Jl. Batang Hari No.25, Bengkulu, Telp/Fax : (0738) 24400 PEKERJAAN: PEMBANGUNAN PENGENDALIAN BANJIR AIR BENGKULU KOTA BENGKULU AS BUILT DRAWING:				Provinsi: BENGKULU	
				BWS SUMATERA VII BENGKULU	
				Lokasi : Jl. Irian	
				Kecamatan : Sungai Serut, Tanjung Agung.	
				Kab./Kota : Kota Bengkulu	
				No. Gambar :	
				No. Lembar : 8209	
				Tahun	No. Kontrak
				2025	HK0102/Bws7.8/272/2025
Dibuat Oleh: KARYA - JAYA KSO Diperiksa dan Disetujui Oleh: Mengetahui:				Manager Proyek Drafter Team Leader Supervisor Engineer Direksi Lapangan	Ir. Anif Pudji Utomo Yusuf Barakka Erwin, ST Antonius Ucik, ST Franky Antonyo, ST